


MẶT BẰNG TỔNG THỂ
MASTER PLAN
1 : 400

GHI CHÚ/ NOTES:
CAO ĐỘ THIẾT KẾ ±0.000
TƯƠNG ĐƯƠNG CAO ĐỘ QUỐC GIA +32.500
FFL ±0.000
IS EQUAL TO NATIONAL DATUM LEVEL +32.500

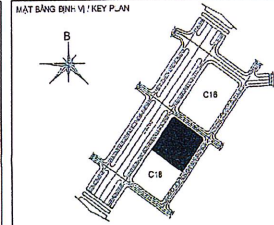

GHỊ CHỮ / NOTE:

[illegible]

LẦN REV.	NGÀY DATE	HỌ TÊN SỬA ĐỔI MỤC DÍCH XUẤT BẢN AMENDMENT / PURPOSE OF THE ISSUE	KIỂM CHECK
CÔNG TRÌNH - ĐỊA ĐIỂM / PROJECT TITLE - LOCATION			

SORA GARDENS 2

Lô C17 - Khu B - Đường Hùng Vương - P.Hòa Phú - Tp. Thủ Dầu Một - Tỉnh Bình Dương
Lot C17 - Zone B - Hung Vuong Street - Hoa Phu Ward - Thu Dau Mot City - Binh Duong Province

CƠ QUAN PHÊ DUYỆT / AUTHORITIES APPROVAL

KEM THEO TO TRAM ISO : NGÀY / /


Tòa nhà SORA Gardens I, Lô C18/D1 W Hùng Vương,
Phường Hòa Phú, Thành phố Thủ Đức Mới, Tỉnh Bình Dương,
Việt Nam
SORA Gardens I Building, Lot C18, Hung Vuong Avenue, Hoa
Phu Ward, Thu Dau Mot City, Binh Duong Province, Vietnam.

Tel: Fax:

GIÁM ĐỐC / DIRECTOR :

THIẾT KẾ KẾT CẤU / ARCHITECT CONSULTANT

SWA Vietnam CÔNG TY TNHH SWA VIỆT NAM
442/12 Lê Quang Định, Phường 11, Quận Bình Thạnh, TP.HCM
442/12 Lê Quang Định, Ward 11, Bình Thạnh District, HCMC
Tel: 028. 3515.4530 Fax: 028. 3515.7285

GIÁM ĐỐC KỸ THUẬT / TECHNICAL DIRECTOR : NGÔ XUÂN NAM

TU VẤN THIẾT KẾ KẾT CẤU / C&S CONSULTANT

**CTY TNHH MTV KỸ THUẬT & CÔNG
NGHỆ XÂY DỰNG ACONS**
 661 Ngõ Thời Nhiệm, Phường 7, Quận 3, TP.HCM
 661 Ngõ Thời Nhiệm, Ward 7, District 3, HCMC
 Tel: 023.3530.3346 Fax: 023.3530.3347

GIAM ĐỐC / DIRECTOR:

TỰ VẤN THẾT KẾ CƠ ĐIỆN / M&E CONSULTANT

CÔNG TY TVTK CƠ ĐIỆN KHÔNG GIAN
46/38 Nguyễn Cửu Vân, Phường 17, Q.Bình Thạnh, TP.HCM
46/38 Nguyễn Cửu Vân, Ward 17, Bình Thạnh District, HCMC
Tel : 028. 6290. 9395 Fax : 028. 6290. 9416

GIÁM ĐỐC / DIRECTOR:

CHỦ NHIỆM ĐỒ ÁN	NGƯỜI VIẾT NÊU	
-----------------	----------------	--

CHỦ TRÌ THIẾT KẾ	NGÔ XUÂN NAM	
------------------	--------------	---

THIẾT KẾ	NGÔ XUÂN NAM	
----------	--------------	---

THE HEN
DRAWN BY

QUẢN LÝ KỸ THUẬT
CHECKED BY NGUYỄN THỊ PHƯƠNG TRÂM

THIẾT KẾ THI CÔNG
CONSTRUCTION DESIGN


HẠNG MỤC / WORK
KIẾN TRÚC
ARCHITECTURE

TÊN BẢN VẼ / DRAWING TITLE	MẶT BẰNG TỔNG THỂ
----------------------------	-------------------

MASTER PLAN		
	LI AN CHINH SIA	

BẢN VẼ SỐ DRAWING NO	A-MP-02	REVISION NO	20
		NGÀY DATE	12/ 2018

TÊN FILE/ FILE NAME	ASIP-02 - MASTER PLAN	TITLE/ SCALE	A1	1/400
MÃ DƯ/ẤN PROJ/NO	18001VN		A2	1:500
			A3	1:300

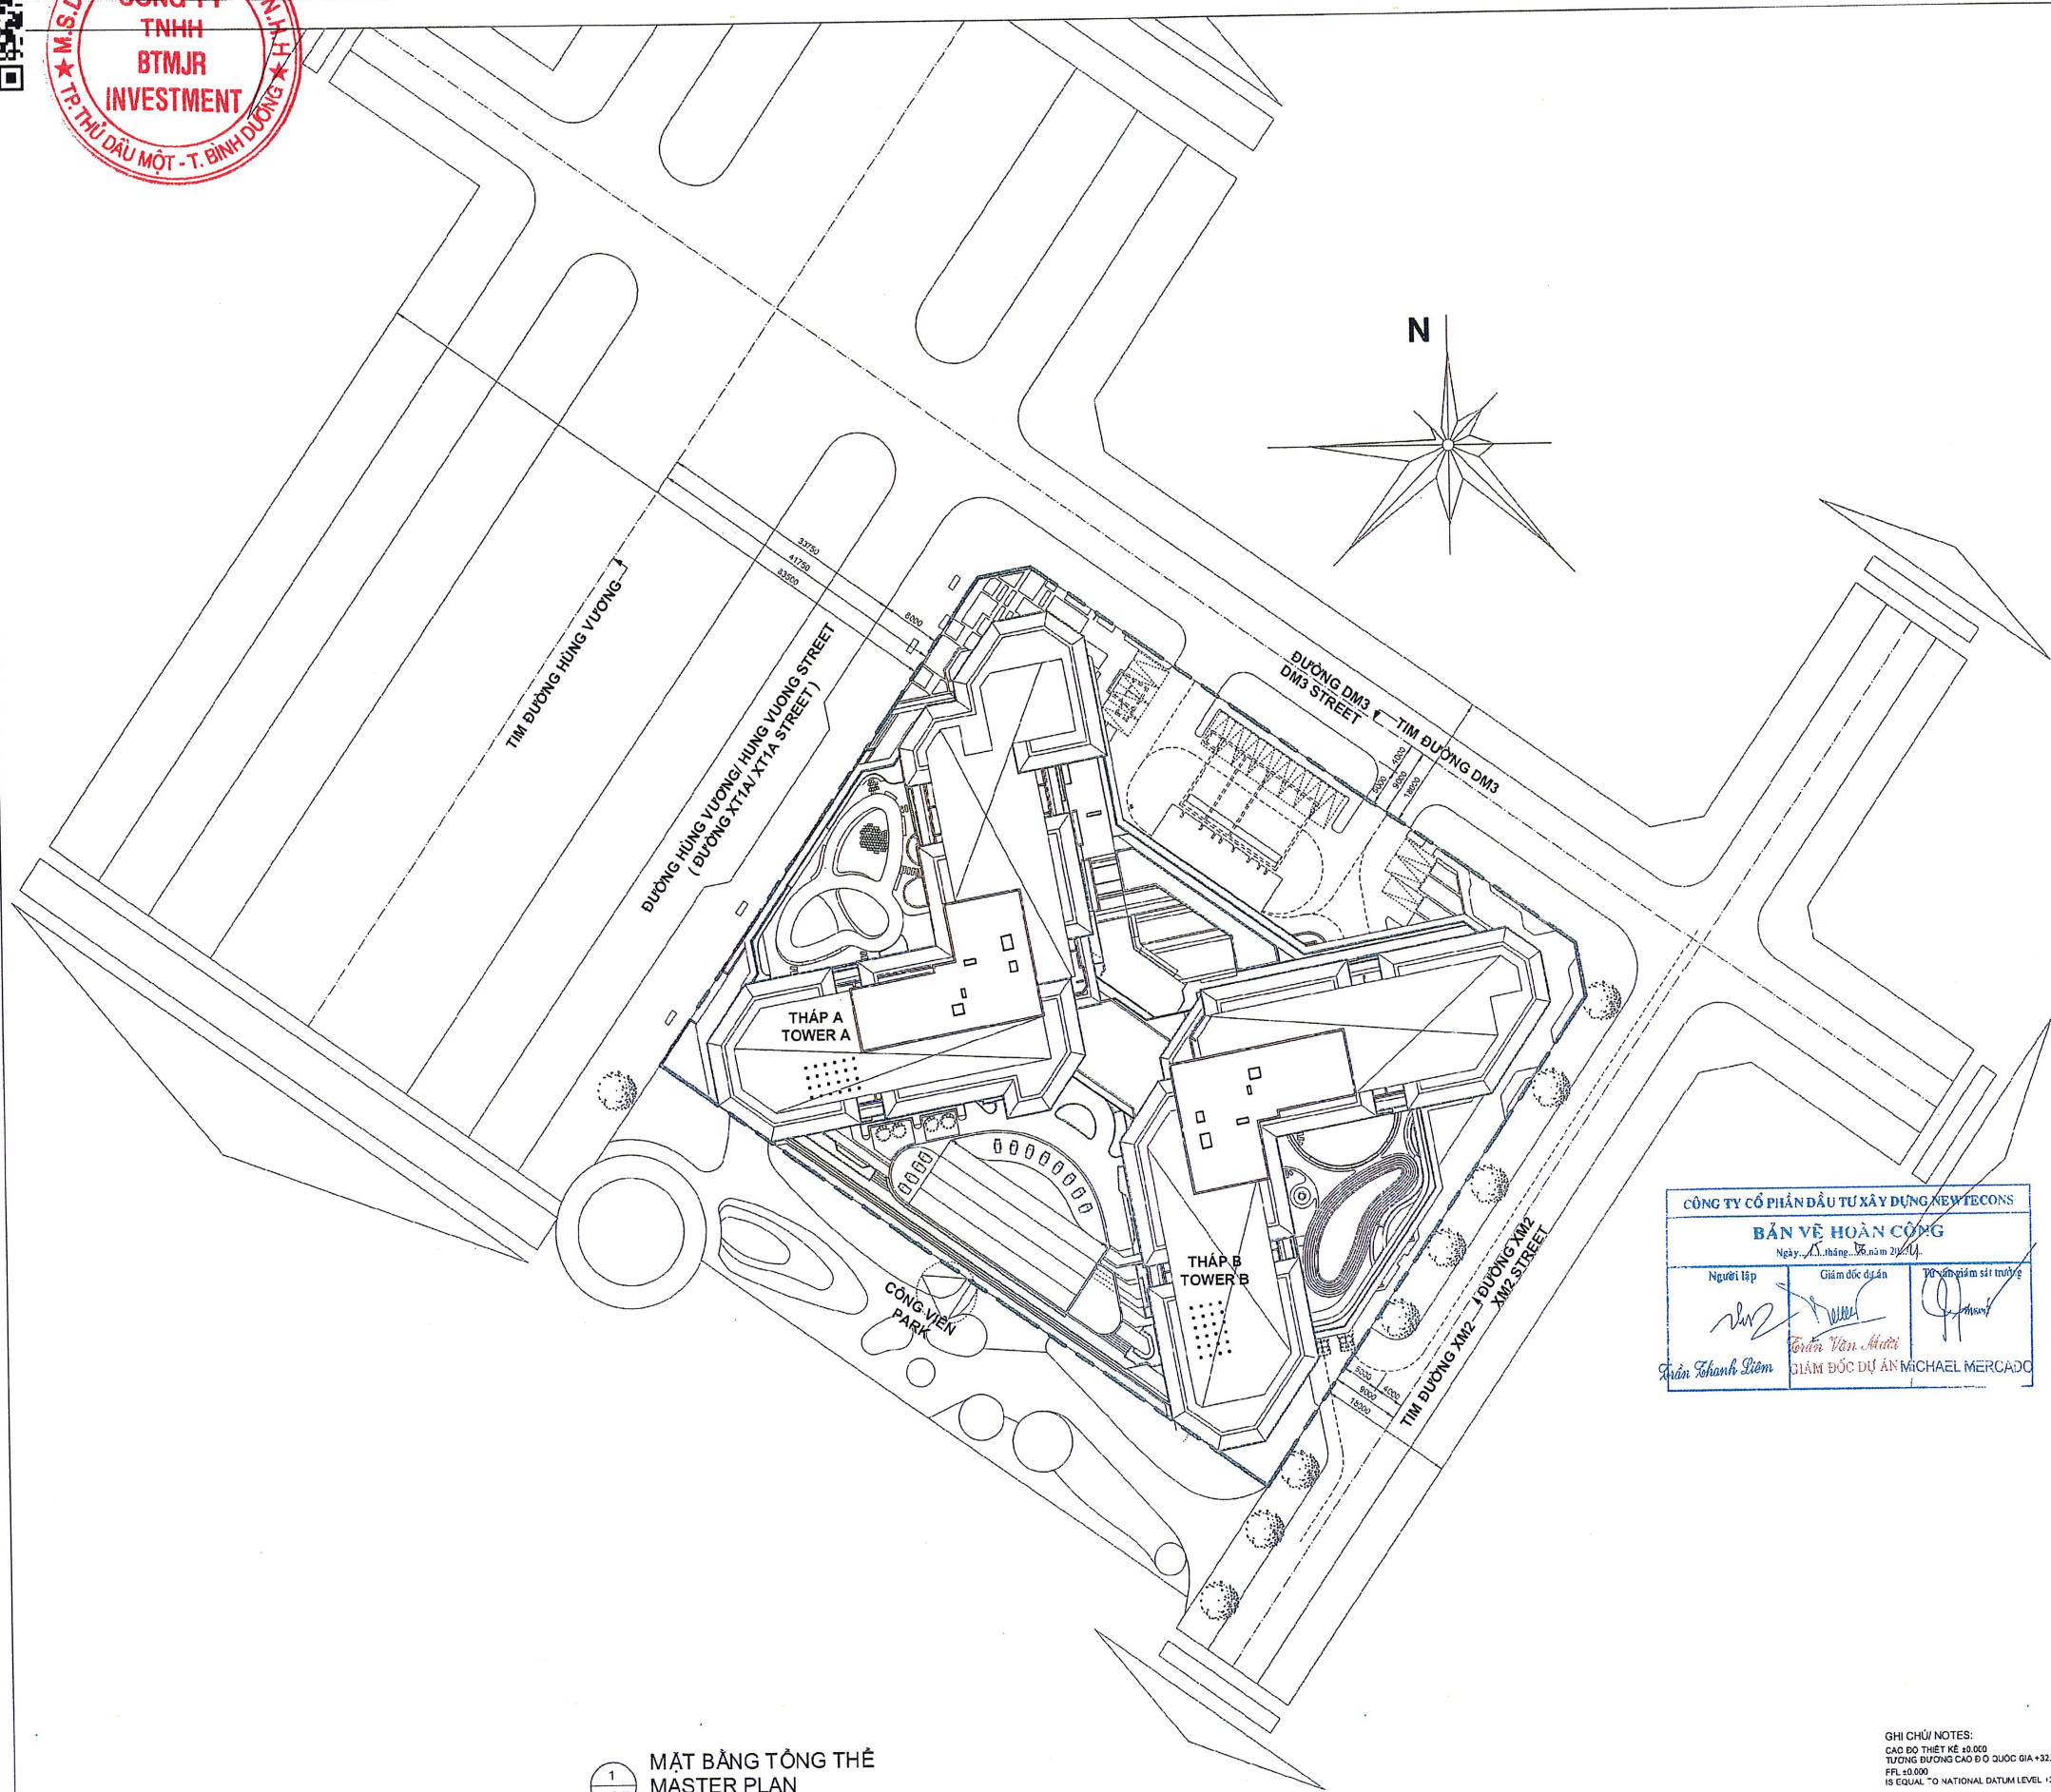


MẶT BẰNG TỔNG THỂ
MASTER PLAN
1 : 400

CÔNG TY CỔ PHẦN ĐẦU TƯ XÂY DỰNG NEWTECONS
BẢN VẼ HOÀN CÔNG
Ngày 15 tháng 08 năm 2024

GIÁM ĐỐC DỰ ÁN MICHAEL MERCADO		

GHI CHÚ/NOTES:
CAO ĐỘ THIẾT KẾ ±0.000
TƯỜNG ĐƯỜNG CAO ĐỘ QUỐC GIA +32.500
F.F.L ±0.000
IS EQUAL TO NATIONAL DATUM LEVEL +32.500

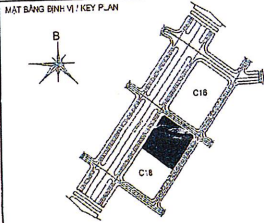

GH CHÚ / NOTE:

LƯU Ý / REMARK:
KẾ HOẠCH / PLAN
CÔNG TRÌNH - ĐỊA ĐIỂM / PROJECT TITLE - LOCATION

SORA GARDENS 2

CƠ QUAN PHÊ DUYỆT / AUTHORITIES APPROVAL

CHỦ ĐẦU TƯ / OWNER
CÔNG TY TNHH BTMJR INVESTMENT
Tòa nhà SORA Gardens 1, Lầu C18, Đường Hùng Vương,
Tel: Fax:

GIÁM ĐỐC / DIRECTOR:

THIẾT KẾ KẾT CẤU / ARCHITECT CONSULTANT:
CÔNG TY TNHH SWA VIỆT NAM
44/12 Lê Quang Định, Phường 11, Quận Bình Thạnh, TP.HCM
44/12 Lê Quang Định, Ward 11, Binh Thanh District, HCMC
Tel: 028.3515.4300 Fax: 028.3515.7285
GIÁM ĐỐC KỸ THUẬT / TECHNICAL DIRECTOR: NGÔ XUÂN NAM

TƯ VẤN THIẾT KẾ KẾT CẤU / CAS CONSULTANT
**CÔNG TY TNHH MTV KỸ THUẬT & CÔNG
NGHỆ XÂY DỰNG ACONG**
601 Ngõ Thới Nhàn, Phường 3, Quận 3, TP.HCM
601 Ngõ Thoi Nham, Ward 7, District 3, HCMC
Tel: 023.3530.3346 Fax: 023.3530.3347
GIÁM ĐỐC / DIRECTOR:

TƯ VẤN THIẾT KẾ CƠ ĐIỆN / M&E CONSULTANT
CÔNG TY TNHH CƠ ĐIỆN KHÔNG GIAN
45/38 Nguyễn Cửu Vân, Phường 17, Quận Bình Thạnh, TP.HCM
45/38 Nguyễn Cửu Vân, Ward 17, Binh Thanh District, HCMC
Tel: 028.6250.5395 Fax: 028.6250.8416
GIÁM ĐỐC / DIRECTOR:

CHỦ NHIỆM DỰ ÁN PRINCIPAL ARCHITECT	NGÔ XUÂN NAM	K
CHỦ TRƯ THIẾT KẾ CHIEF DESIGNER	NGÔ XUÂN NAM	K
THIẾT KẾ DESIGNED BY	NGÔ XUÂN NAM	K
THẺ HẸN DRAWN BY	NGUYỄN KIM OUYANG	<i>Nguyễn Kim Ouyang</i>
QUẢN LÝ KỸ THUẬT CHECKED BY	NGUYỄN T. H. PHƯƠNG TRÂM	<i>Nguyễn T. H. Phương Trâm</i>


GIÁO DẪN THIẾT KẾ / DESIGN PHASE
**THIẾT KẾ THI CÔNG
CONSTRUCTION DESIGN**




HẠNG MỤC / WORK
**KIẾN TRÚC
ARCHITECTURE**

TÊN BẢN VẼ / DRAWING TITLE
**MẶT BẰNG TỔNG THỂ
MASTER PLAN**

BẢN VẼ SỐ DRAWING NO	A-MP-02	LẦN CHỈNH SỬA REVISED NO	00
NGÀY DATE		12/2018	

TÊN FILE FILE NAME	WORK - WATERMARK	TỈ LỆ / SCALE	A1 ~ 1:400 A2 ~ 1:500 A3 ~ 1:800
MÃ DỰ ÁN PROJECT NO	18001VN		

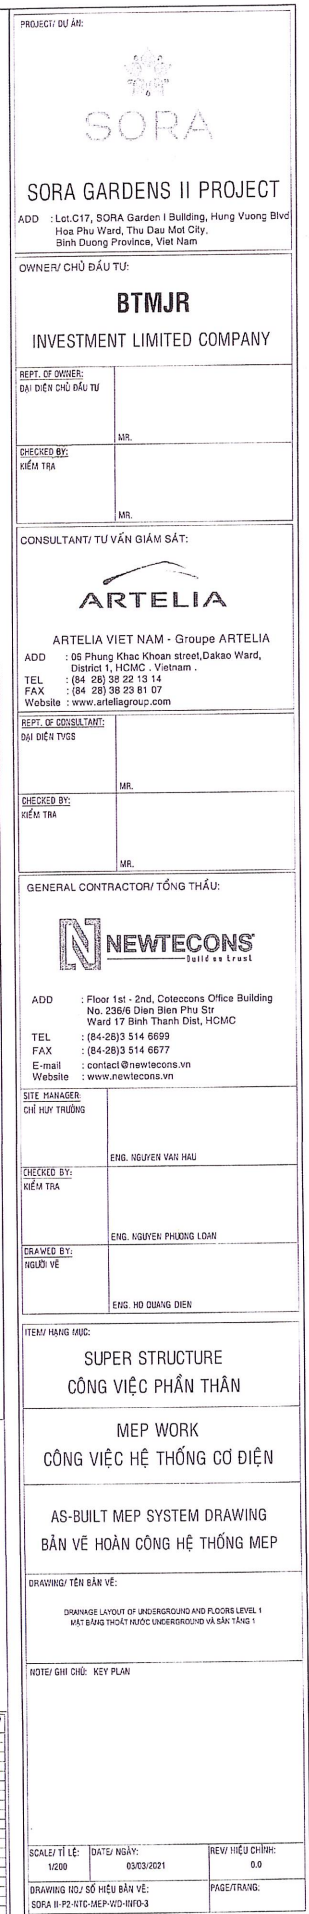

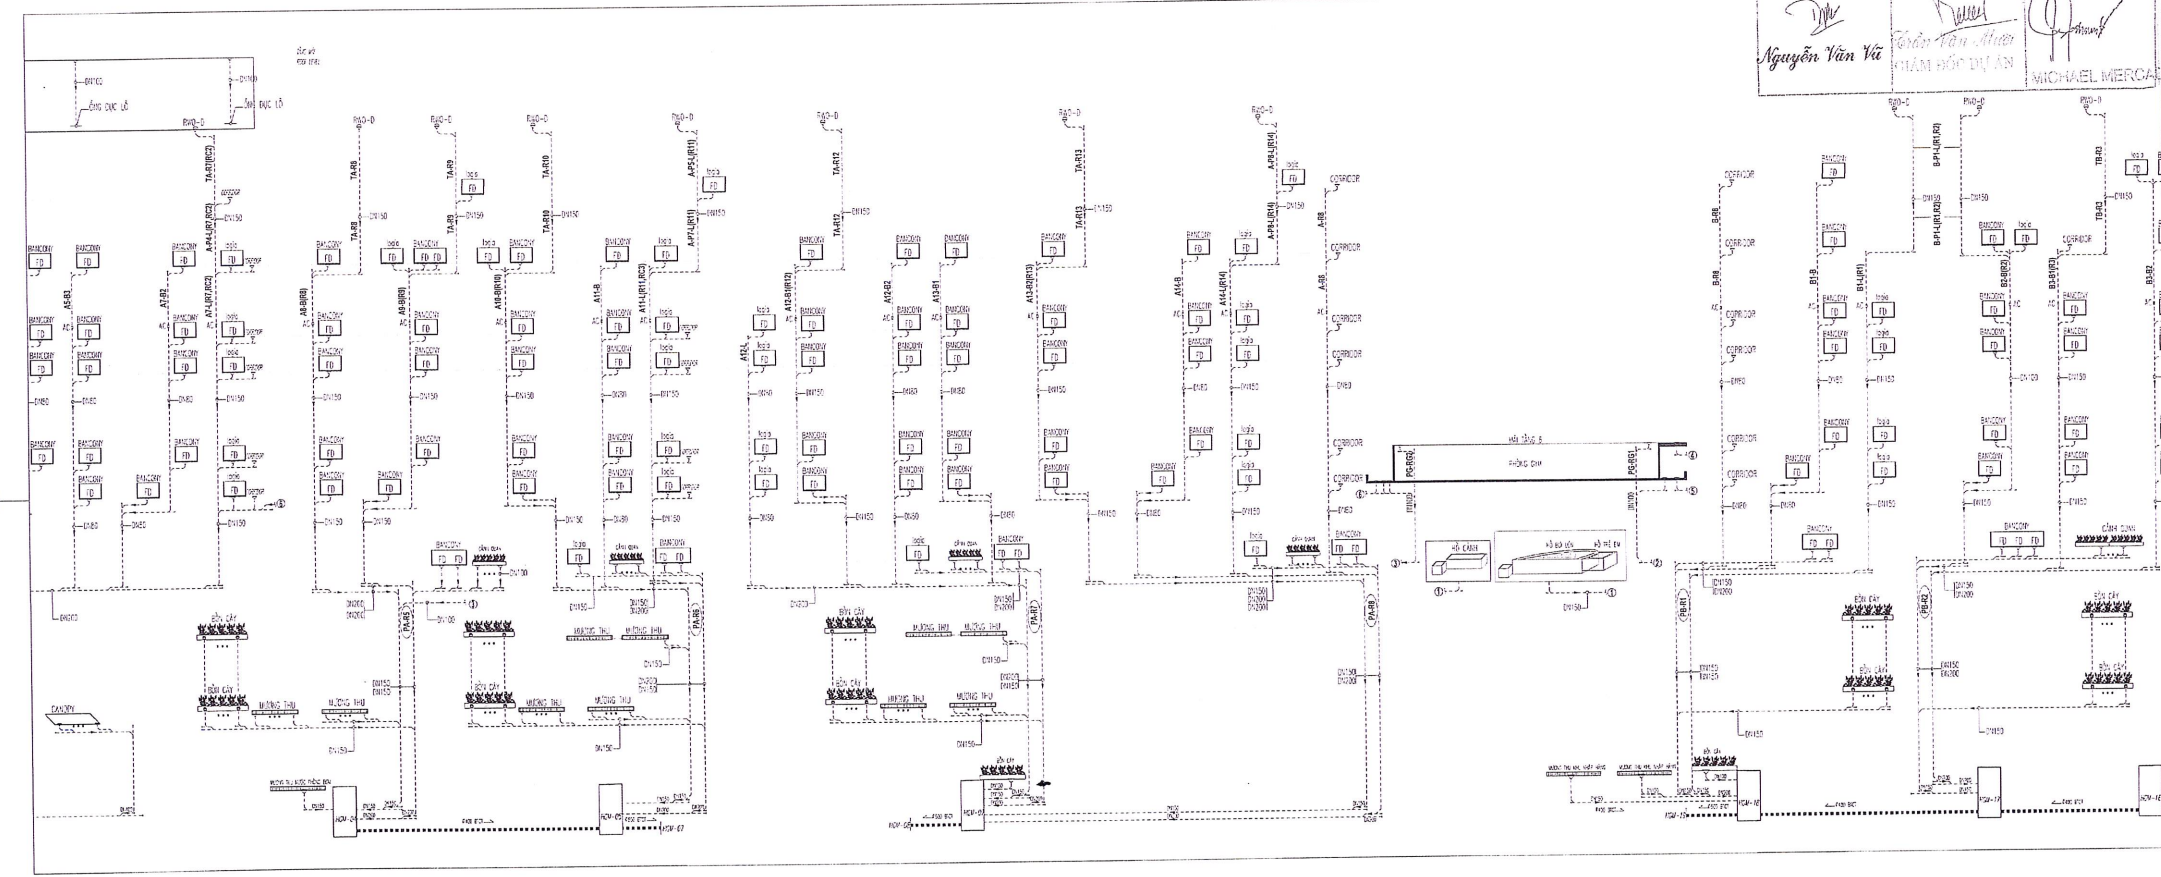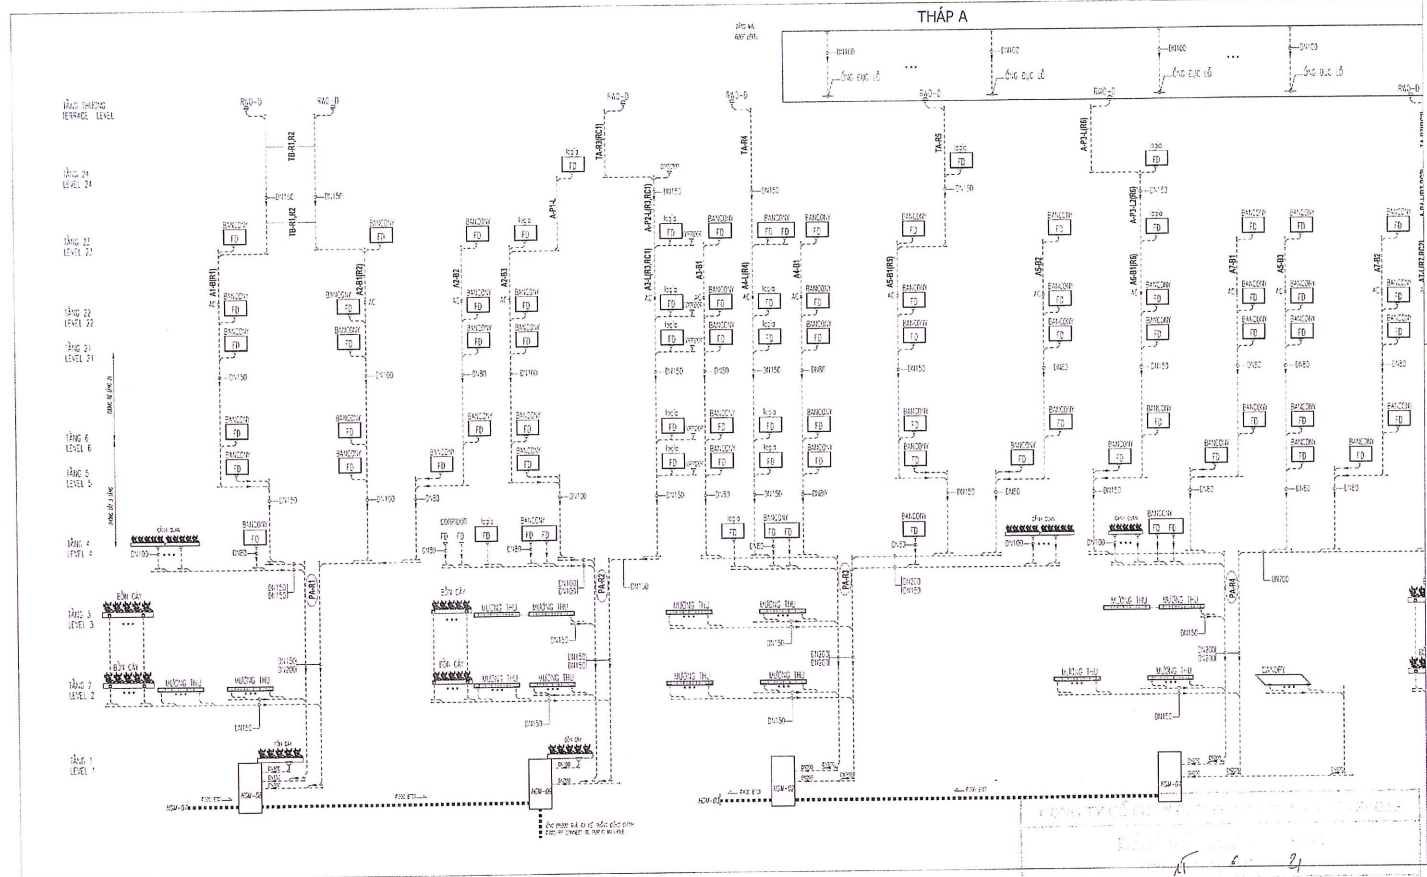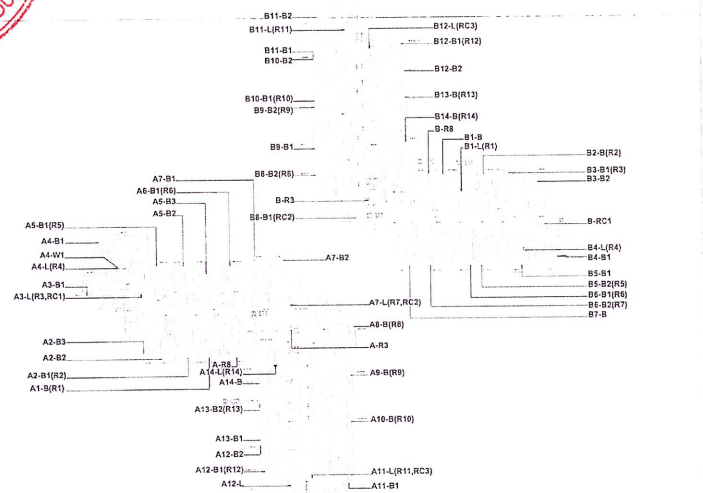



Nguyễn Văn Vũ

REFER TO MEP-D-102.2

PROJECT DỰ ÁN	
SORA	
SORA GARDENS II PROJECT	
ADD : Lot C17, SORA Garden I Building, Hung Vuong Blvd Hoa Phu Ward, Thu Dau Mot City, Binh Duong Province, Viet Nam	
OWNER/ CHỦ ĐẦU TƯ:	
BTMJR	
INVESTMENT LIMITED COMPANY	
REPT. OF OWNER	MR.
ĐẠI DIỆN CHỦ ĐẦU TƯ	MR.
CHECKED BY:	MR.
Kiểm tra	MR.
CONSULTANT/ TƯ VẤN GIÁM SÁT:	
ARTELIA	
ARTELIA VIET NAM - Groupe ARTELIA	
ADD : 06 Phung Khac Khanh street, Dakao Ward, District 1, HCMC - Vietnam	
TEL : (84 28) 38 22 13 14	
FAX : (84 28) 38 23 81 07	
Website : www.artelagroup.com	
REPT. OF CONSULTANT	MR.
Đại diện TVSS	MR.
CHECKED BY:	MR.
Kiểm tra	MR.
GENERAL CONTRACTOR/ TỔNG THẦU:	
NEWTECONS	
ADD : Floor 1st- 2nd, Colecons Office Building No. 230/6 Dien Bien Phu Str Ward 17 Binh Thanh Dist, HCMC	
TEL : (84-28) 514 6699	
FAX : (84-28) 514 6677	
E-mail : contact@newtecons.vn	
Website : www.newtecons.vn	
SITE MANAGER	MR.
Chỉ huy trưởng	MR.
CHECKED BY:	MR.
Kiểm tra	MR.
DRAWN BY:	MR.
Vẽ	MR.
ITEM/ HẠNG MỤC:	
SUPER STRUCTURE	
CÔNG VIỆC PHẦN THÂN	
MEP WORK	
CÔNG VIỆC HỆ THỐNG CƠ ĐIỆN	
AS-BUILT MEP SYSTEM DRAWING	
BẢN VẼ HOÀN CÔNG HỆ THỐNG MEP	
DRAWING/ TÊN BẢN VẼ:	
SANITATION SCHEMATIC	
SƠ ĐỒ NGUYÊN LÝ HỆ THỐNG THOÁT NƯỚC THẢI	
NOTE/ Ghi chú: KEY PLAN	
SCALE/ TỶ LỆ:	DATE/ NGÀY:
	03/03/2021
REW/ HIỆU CHỈNH:	0 0
DRAWING NO./ SỐ HIỆU BẢN VẼ:	PAGE/ TRANG:
SORA II-P2-MEP-WD-INFO-2	






BTMJR-D-01-11105-015

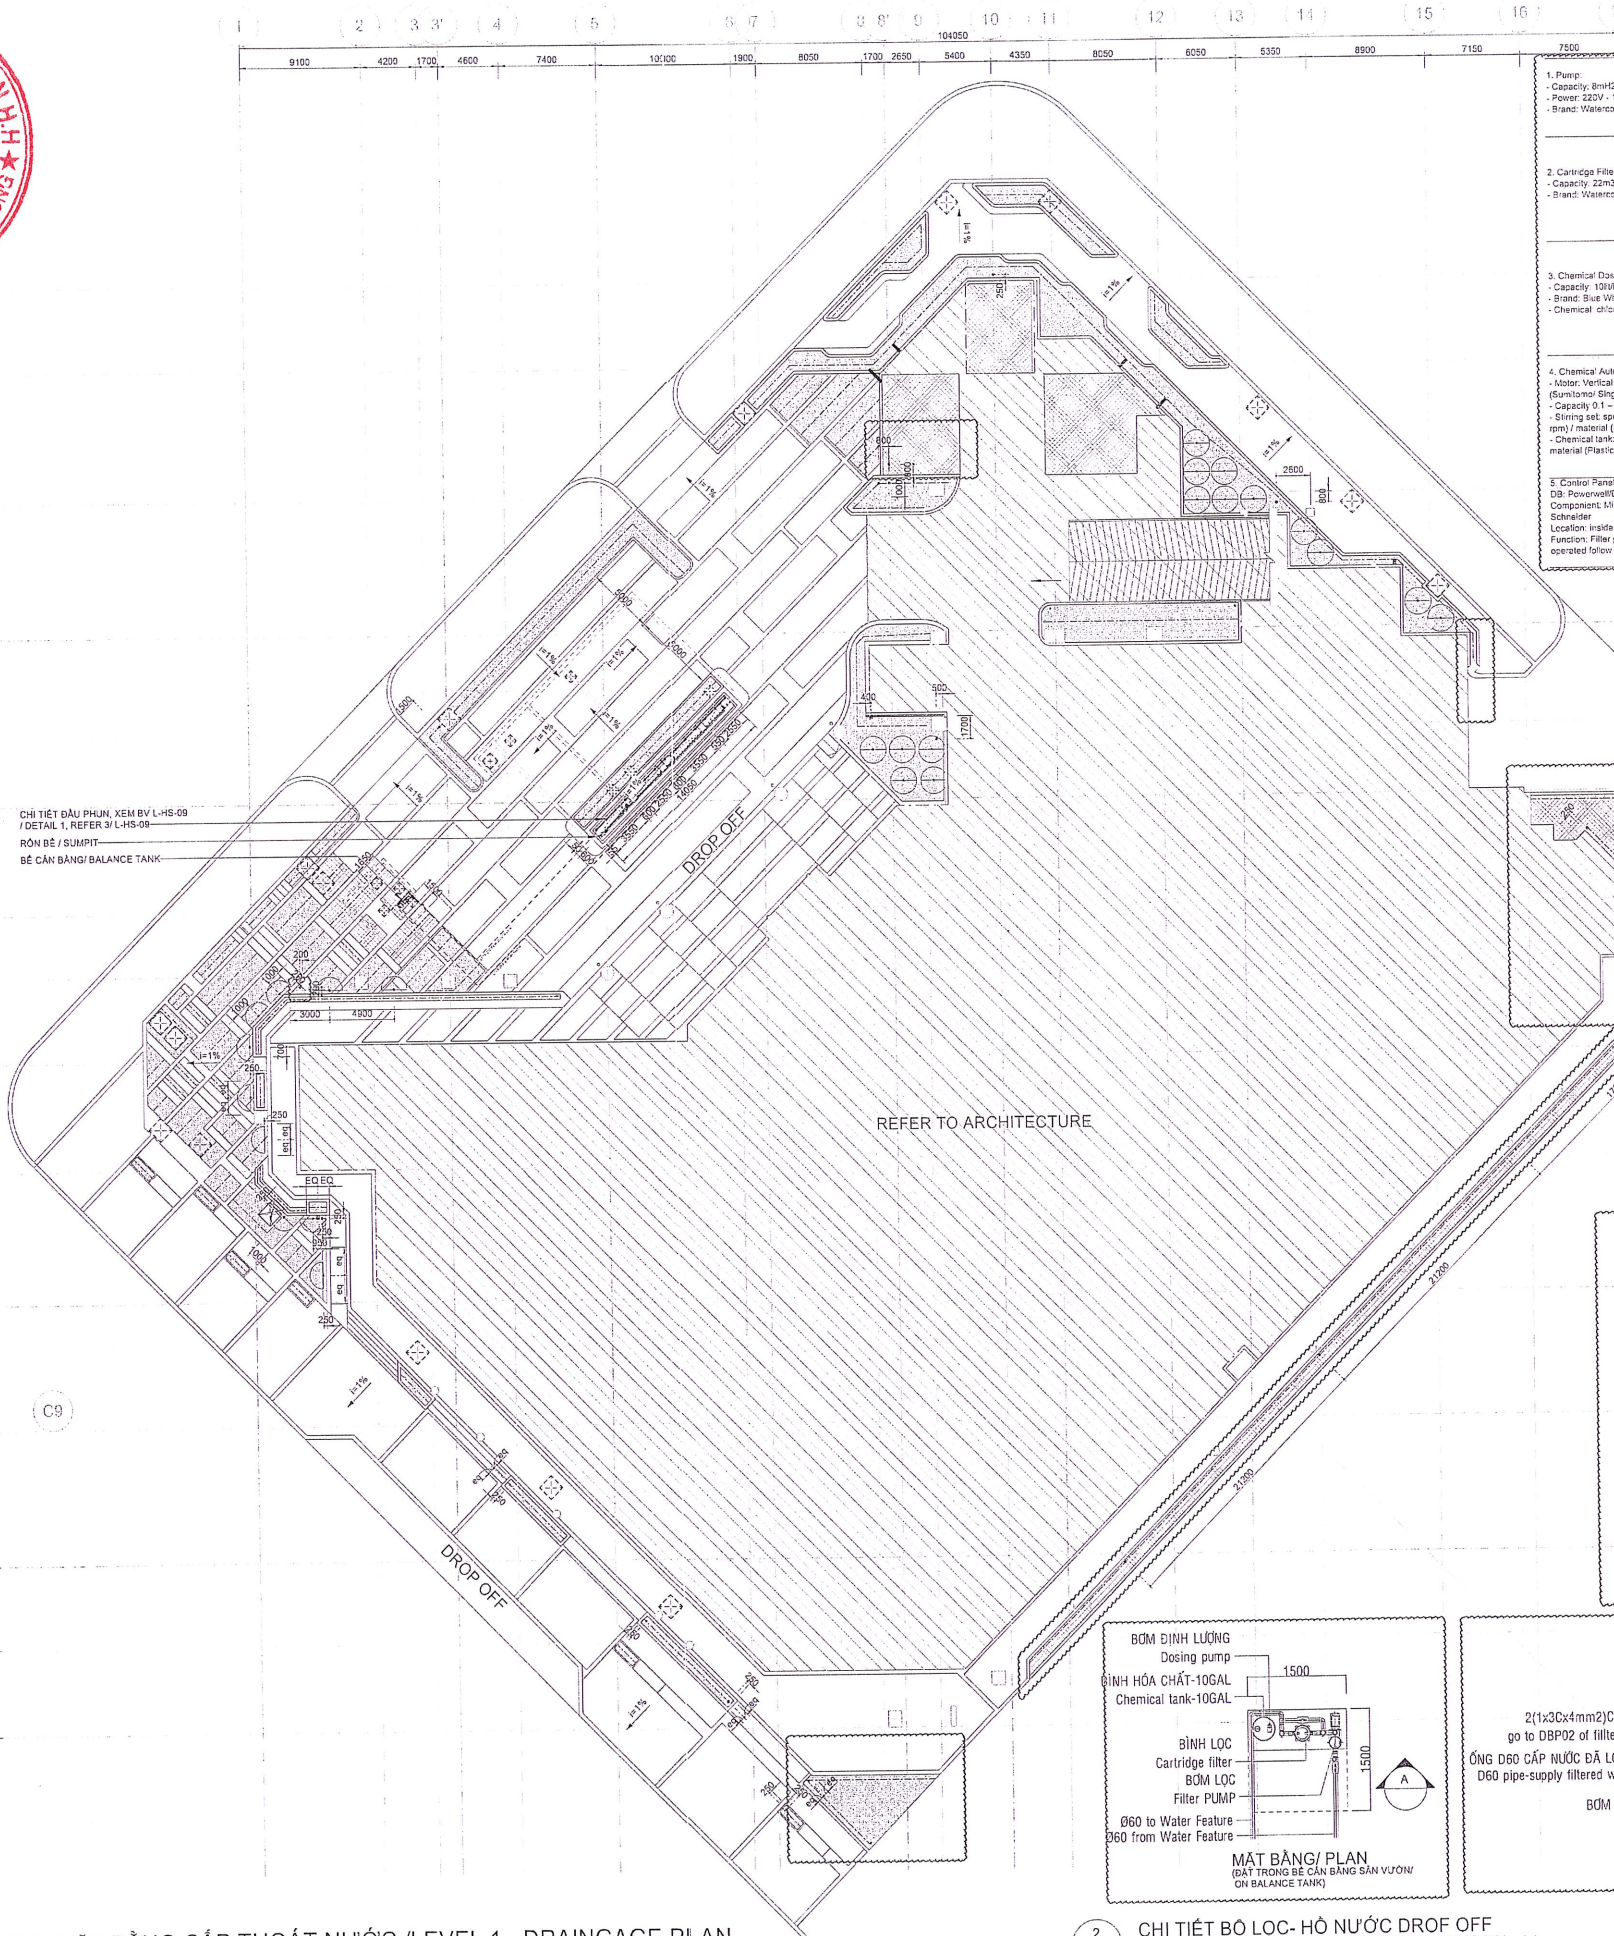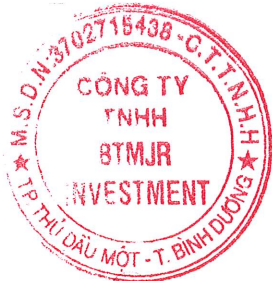

CHỦ THÍCH THOÁT NƯỚC DRAINAGE LEGEND		
KÍ HIỆU SYMBOLS	HÌNH ẢNH IMAGE	MÔ TẢ DESCRIPTION
1. Pump		1. Pump - Capacity: 8m ³ /20@ 21m ³ /h - Power: 220V - 1.15kW - Brand: Waterto (Malaysia)
2. Cartridge Filter		2. Cartridge Filter - Capacity: 22m ³ /h - Brand: Waterto (Malaysia)
3. Chemical Dosing Pump		3. Chemical Dosing Pump - Capacity: 10l/h - Brand: Blue White America - Chemical: chlorine
4. Chemical Auto mixer		4. Chemical Auto mixer - Motor: Vertical shaft: Brand (Sumitomo Singapore) - Capacity: 0.1 - 132 l/h - Stirring set: speed (70 - 132 rpm) / material (SUS 304) - Chemical tank: 1200l material (Plastic)
5. Control Panel		5. Control Panel DB: Powerwell/DVT Component: Mitsubishi/Schneider Location: Inside Function: Filter pump will be operated follow timer switch
6. Bể thu nước trong vườn L2		6. Bể thu nước trong vườn L2 PLANTER DRAINS
7. Bể thu nước mặt R1		7. Bể thu nước mặt R1 SURFACE DRAINS VẬT LIỆU: THÁI GANG XÁM, INOX SUS304 BỂ MẶT: SƠN ĐEN EPOXY LẤP CẮC LOẠI 03 TRON, REN ĐIỆN TÍCH THOÁT NƯỚC: 12 300MM - 25.00MM/2 TÀI TRONG: TÀI NHIỆ ASMEK12.35.20-1991
8. Vòi tưới nước		8. Vòi tưới nước WATERING HOSE
9. Bể tưới nước nhỏ giọt		9. Bể tưới nước nhỏ giọt CÁCH KHẨU 900 mm WATERING HOSE - DRIP DISTANCE 900mm
10. Vòi phun nước hồ tràn		10. Vòi phun nước hồ tràn WATER SPRAY - INFINITY LAKE
11. Bán kính tưới		11. Bán kính tưới SPRAY RADIUS
12. Bảng điều khiển tưới cây tự động		12. Bảng điều khiển tưới cây tự động AUTOMATIC CONTROL SYSTEM
13. Thời gian tưới tự động		13. Thời gian tưới tự động: BUỔI SÁNG 5H-8H, TRƯA: 12H-13H, CAO 900 TỪ SÀN HOÀN THIÊN AUTOMATIC WATER SPRAY TIME: MORNING: 5H-8H, NOON: AFTERNOON: 12H-13H, HEIGHT 900 FROM FLOOR

BẢN VẼ HOÀN CÔNG
Ngày: 16 tháng 06 năm 2021
Người lập:
Giám đốc cơ sở:
Giám đốc dự án:
GIÁM ĐỐC DỰ ÁN MICHAEL MERCADO

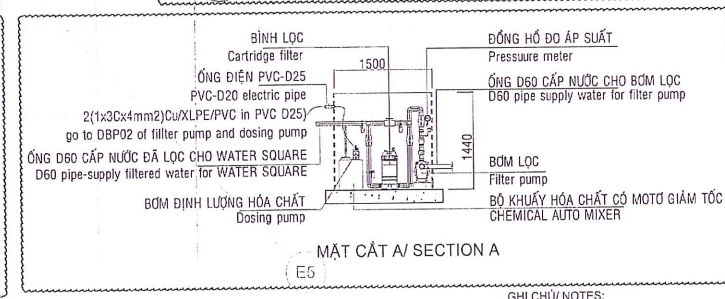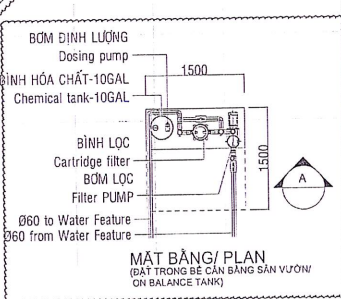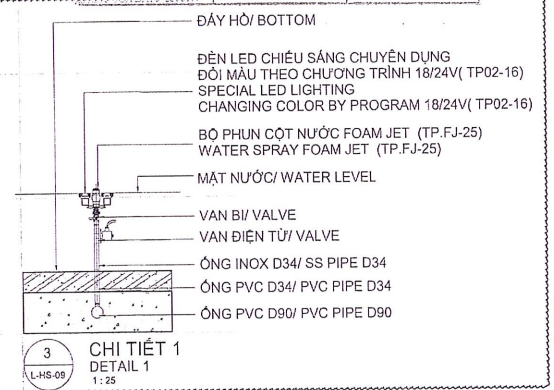

GHI CHÚ/NOTES:
CAO ĐỘ THIẾT KẾ ±0.000
TƯƠNG ĐƯƠNG CAO ĐỘ QUỐC GIA ±32.500
F.F.L ±0.000
IS EQUAL TO NATIONAL DATUM LEVEL ±32.500


MẶT BẰNG ĐỊNH VỊ / KEY PLAN	
GHI CHÚ / NOTE:	
LÀY NGÀY: 23/07/2019 HỒ DỒN SỬA ĐỒ: 00 CÔNG TRÌNH - DẠ ĐIỂM / PROJECT TITLE - LOCATION	
SORA GARDENS 2 Lô C10 - Khu B - Đường Hùng Vương - Phường Hòa Phú, Thành phố Thủ Đức, Quận 2, TP. Hồ Chí Minh Lô C17 - Zone B - Hùng Vương Street - Hoa Phú Ward - Thủ Đức City - Binh Duong Province. CƠ QUAN PHÉ DUYỆT / AUTHORITIES APPROVAL	
KÝ THIỆT KẾ CƠ ĐIỆN / M&E CONSULTANT	
TU VẤN THIẾT KẾ KẾT CẤU / CAS CONSULTANT	
TU VẤN THIẾT KẾ CƠ ĐIỆN / M&E CONSULTANT	
CHỦ NHIỆM ĐỒ ÁN PRINCIPAL ARCHITECT	
CHỦ THỊ THIẾT KẾ CHIEF DESIGNER	
THIẾT KẾ DESIGNED BY	
THẺ HẸN DRAWN BY	
QUẢN LÝ KỸ THUẬT CHECKED BY	
GIAI ĐOẠN THIẾT KẾ / DESIGN PHASE	
THIẾT KẾ THI CÔNG CONSTRUCTION DESIGN	
HẠNG MỤC / WORK	
KIẾN TRÚC ARCHITECTURE	
TÊN BẢN VẼ / DRAWING TITLE	
TẦNG 1-MẶT BẰNG CẤP THOÁT NƯỚC LEVEL 01-DRAINAGE PLAN	
BẢN VẼ SỐ DRAWING NO	L-HS-09
LẦN CHỈNH SỬA REVISION NO	00
NGÀY DATE	23/07/2019
TÊN FILE/ FILE NAME	L-HS-09-LEVEL 01-DRAINAGE PLAN
MÀ DƯ AN/ PROJ NO	18001VN
TỈ LỆ/ SCALE	A1 1:250 A2 1:150 A3 1:100

1 TẦNG 1- MẶT BẰNG CẤP THOÁT NƯỚC /LEVEL 1 - DRAINAGE PLAN
1 : 250

2 CHI TIẾT BỘ LỌC- HỒ NƯỚC DROF OFF
FILTER DETAIL FOR WATER FEATURE - INFINITY POOL - L1
1 : 30




BTMJR-DN-241120-251

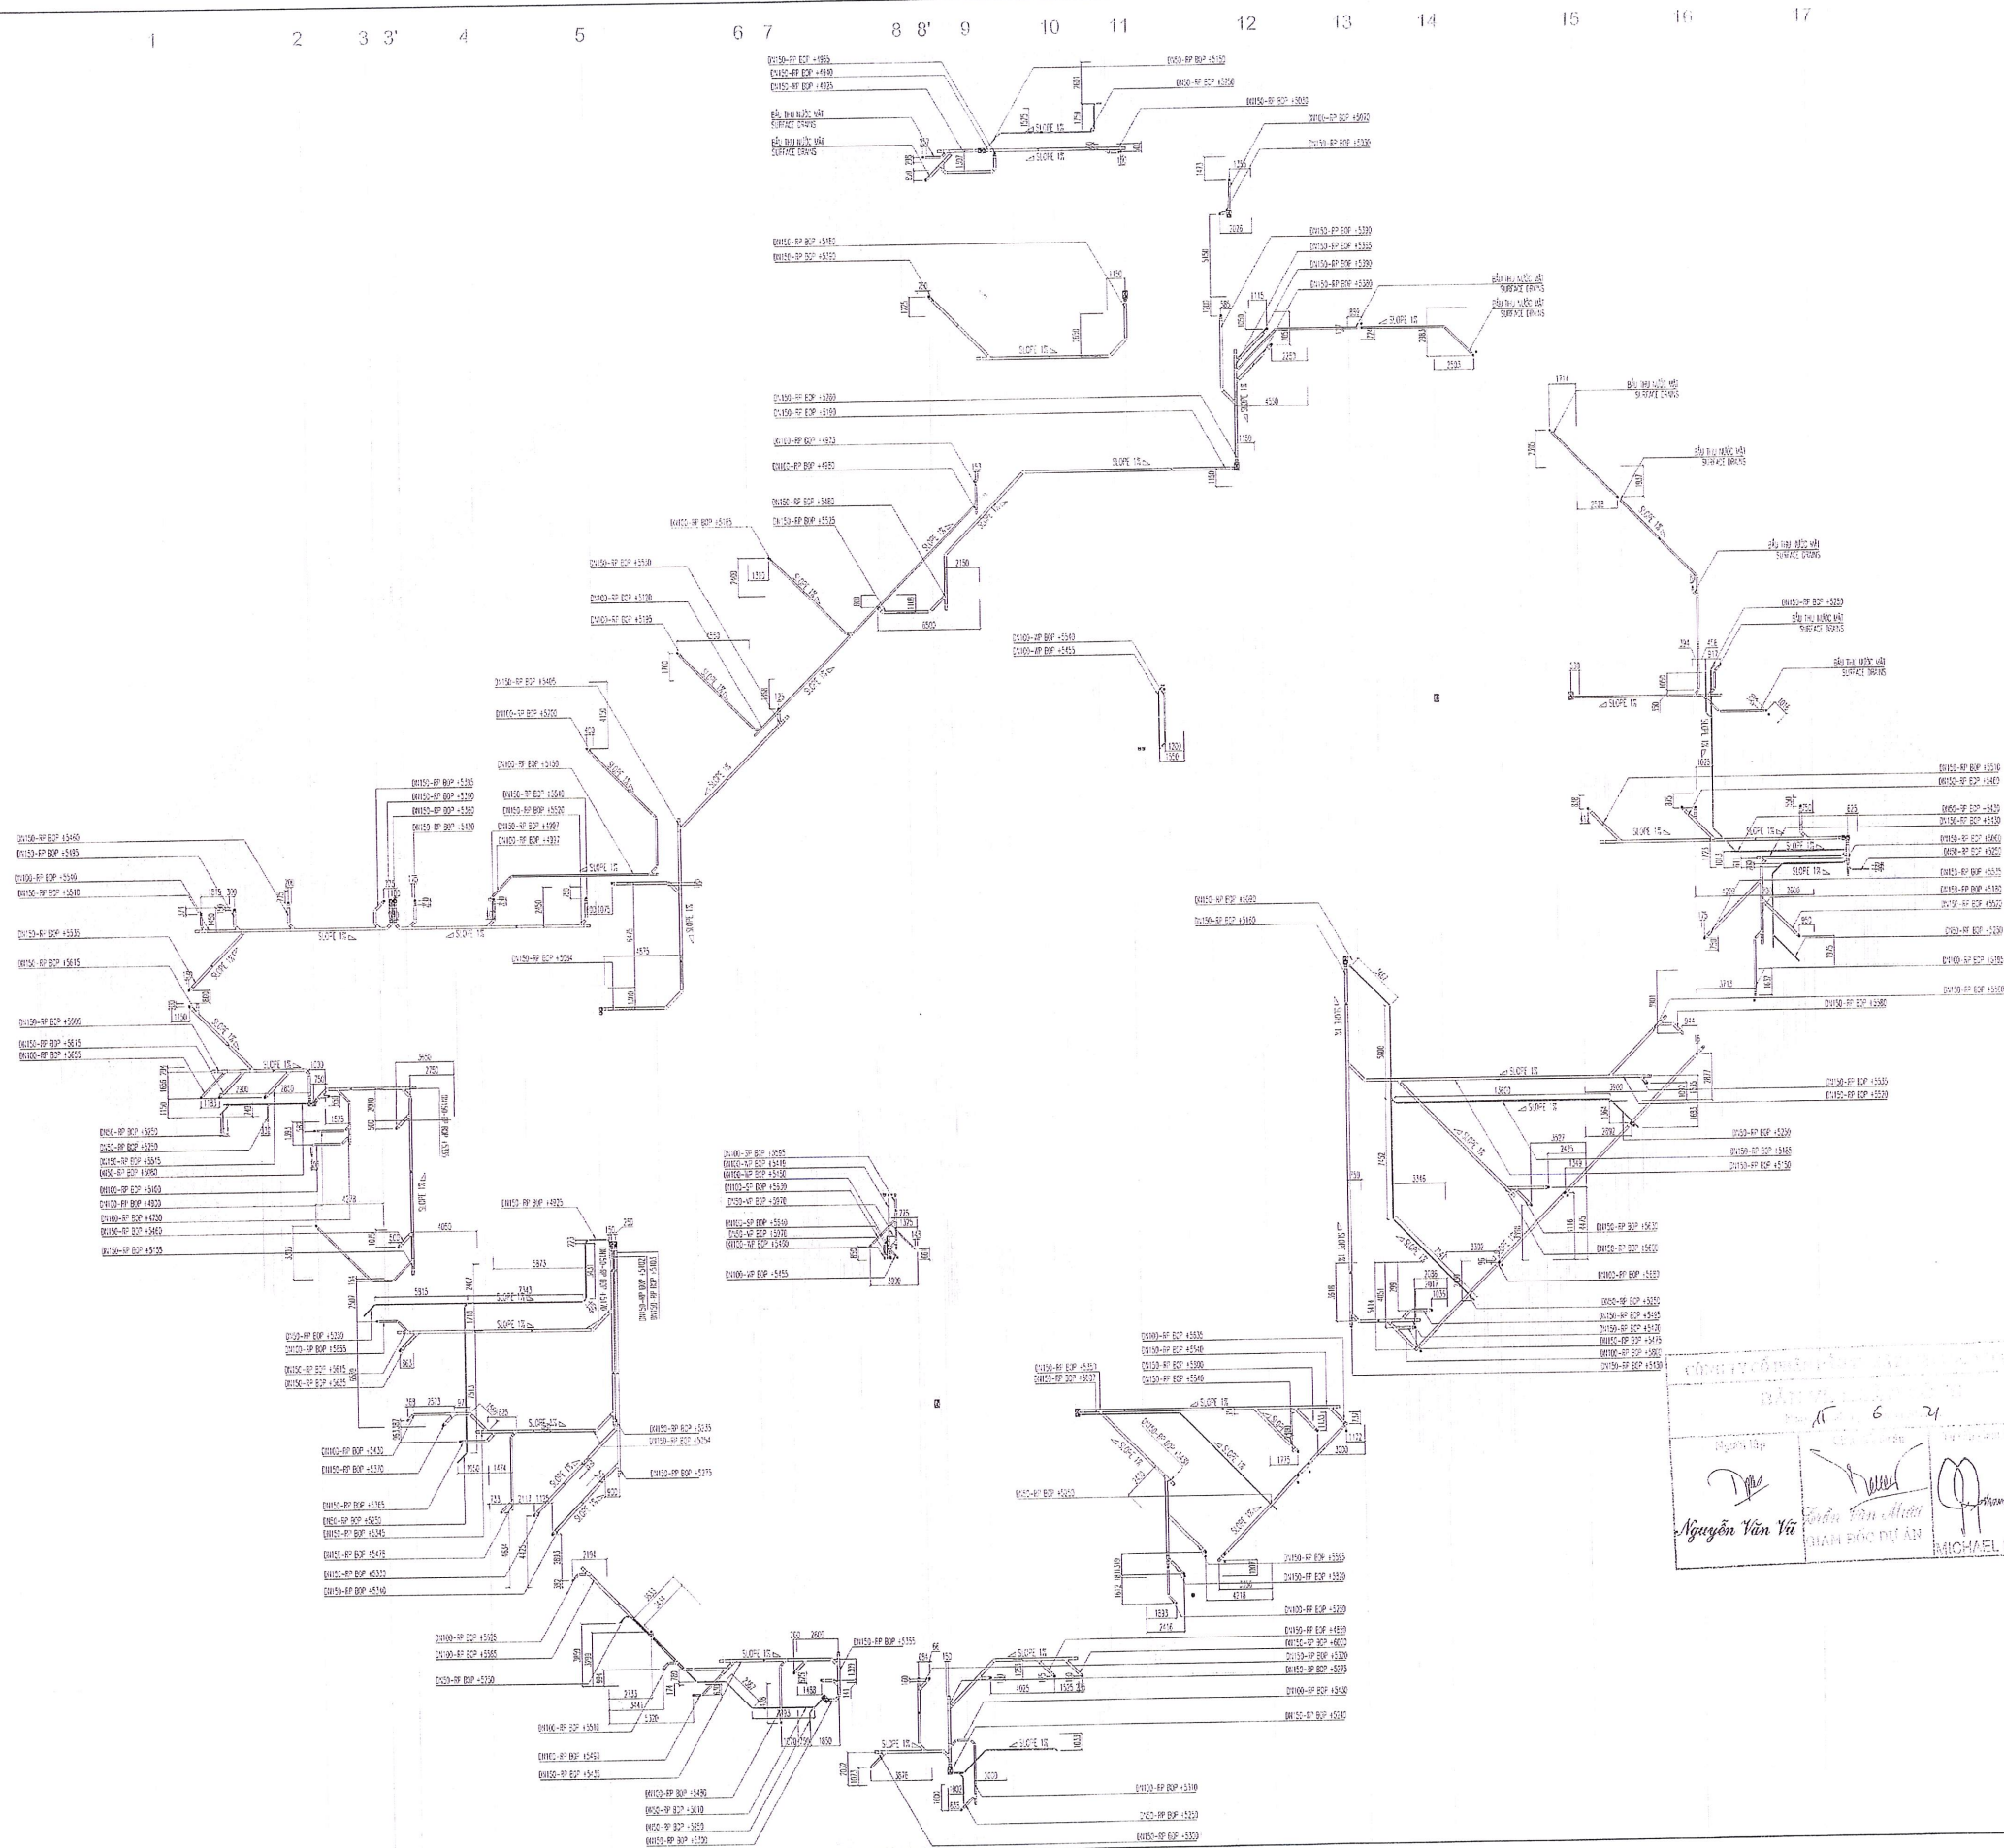


PROJECT BY: AN		
SORA		
SORA GARDENS II PROJECT		
ADD : Lot C17, SORA Garden I Building, Hung Vuong Blvd Hoa Phu Ward, Thu Dau Mot City, Binh Duong Province, Viet Nam		
OWNER/ CHỦ ĐẦU TƯ:		
BTMJR		
INVESTMENT LIMITED COMPANY		
REPT. OF OWNER:	DAI DIEN CHỦ ĐẦU TƯ	
CHECKED BY:	KIỂM TRA	
MR.	MR.	
CONSULTANT/ TƯ VẤN GIÁM SÁT:		
ARTELIA		
ARTELIA VIET NAM - Groupe ARTELIA		
ADD : 06 Phung Khanh Khanh street, Dakao Ward, District 1, HCMC, Vietnam		
TEL : (84 28) 38 22 13 14		
FAX : (84 28) 38 22 51 07		
Website : www.arteliagroup.com		
REPT. OF CONSULTANT:	DAI DIEN TVBS	
CHECKED BY:	KIỂM TRA	
MR.	MR.	
GENERAL CONTRACTOR/ TỔNG THẦU:		
NEWTECONS		
ADD : Floor 1st - 2nd, Colecons Office Building No. 250/6 Dien Bien Phu Str, Ward 17 Binh Thanh Dist, HCMC		
TEL : (84-28) 514 6699		
FAX : (84-28) 514 6677		
E-mail : contact@newtecons.vn		
Website : www.newtecons.vn		
SITE MANAGER:	CHỦ HUY TRƯỞNG	
ENG. NGUYEN VAN HAI	ENG. NGUYEN PHONG LOAN	
CHECKED BY:	KIỂM TRA	
ENG. NGUYEN PHONG LOAN	ENG. HO DUONG DIEN	
ITEM HANG NUC:		
SUPER STRUCTURE		
CÔNG VIỆC PHẦN THÂN		
MEP WORK		
CÔNG VIỆC HỆ THỐNG CƠ ĐIỆN		
AS-BUILT MEP SYSTEM DRAWING		
BẢN VẼ HOÀN CÔNG HỆ THỐNG MEP		
DRAWING/ TÊN BẢN VẼ:		
LEVEL 2 WATER DRAINAGE LAYOUT		
MẶT BẰNG THOÁT NƯỚC TẦNG 2		
NOTE/ GHI CHÚ: KEY PLAN		
SCALE/ TỈ LỆ:	DATE/ NGÀY:	REV/ HIỆU CHỈNH:
1:100	03/03/2021	0 0
DRAWING NO/ SỐ HIỆU BẢN VẼ:		PAGE/ TRANG:
SORA II-P2-NTC-MEP-WD-RFD-4		



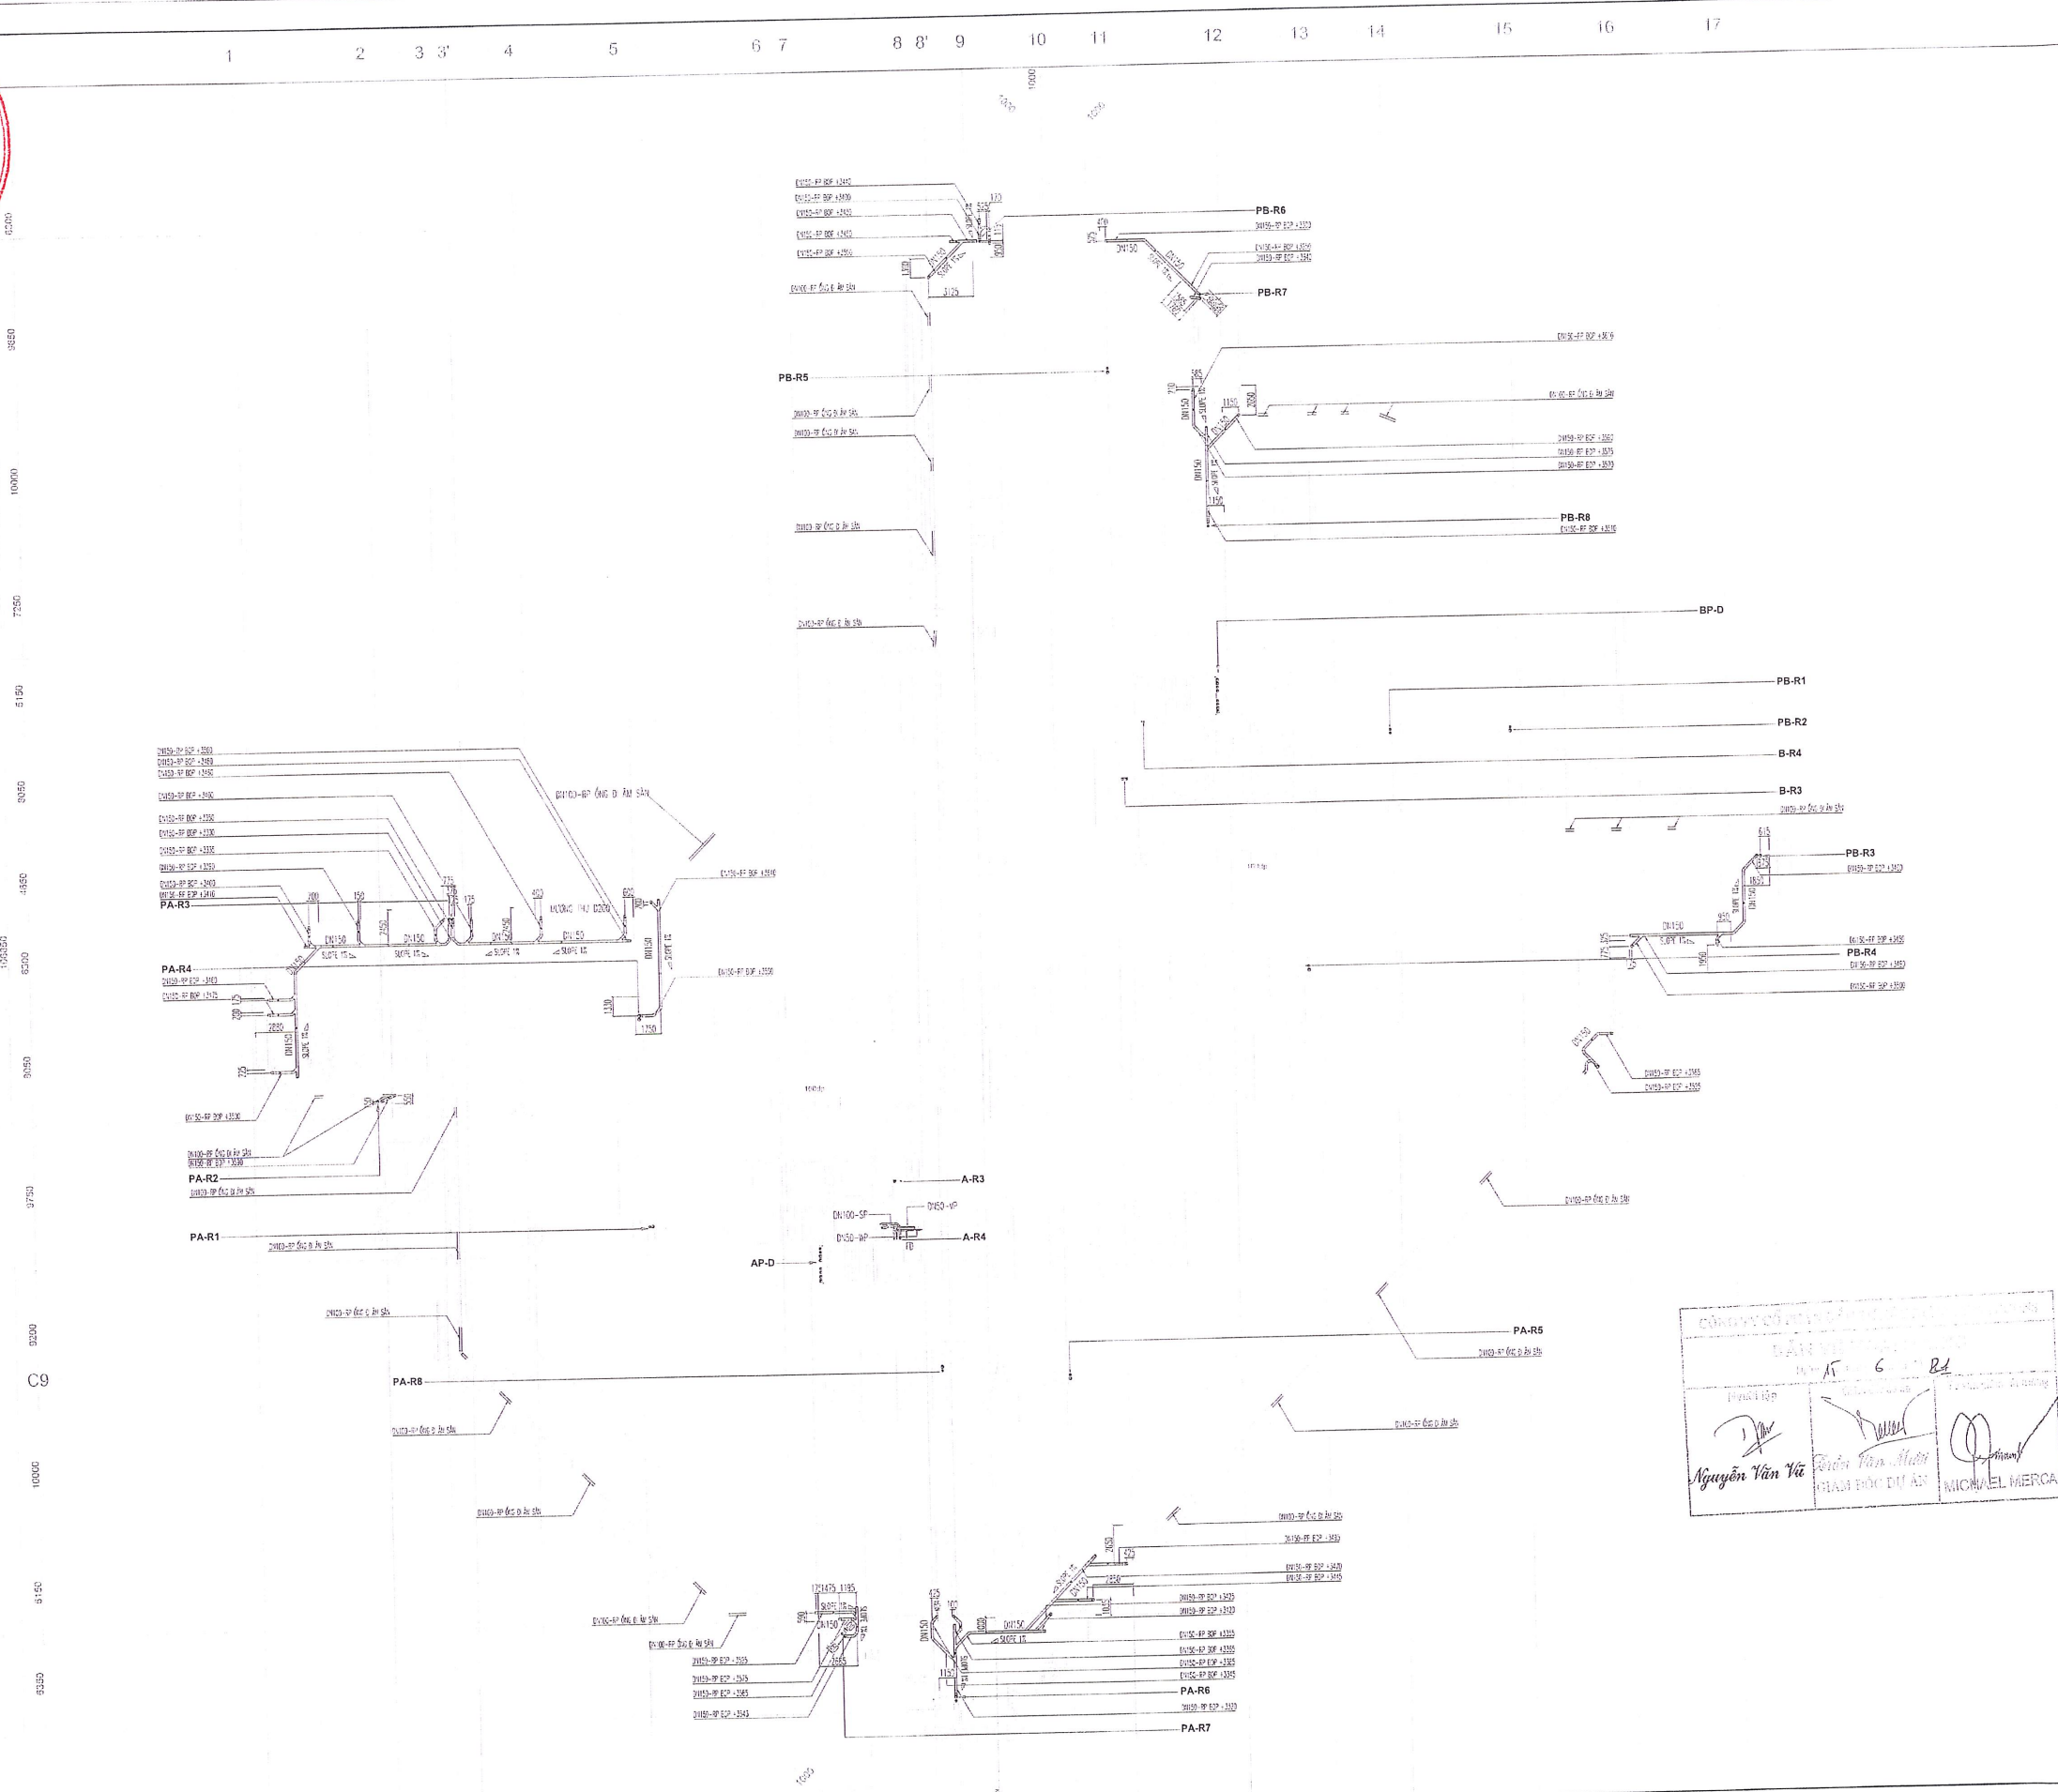

DRAWING NO./ SỐ HIỆU BẢN VẼ:	PAGE/TRANG:
FOR: U.S. NTC-MEP-WD-INFO-5	



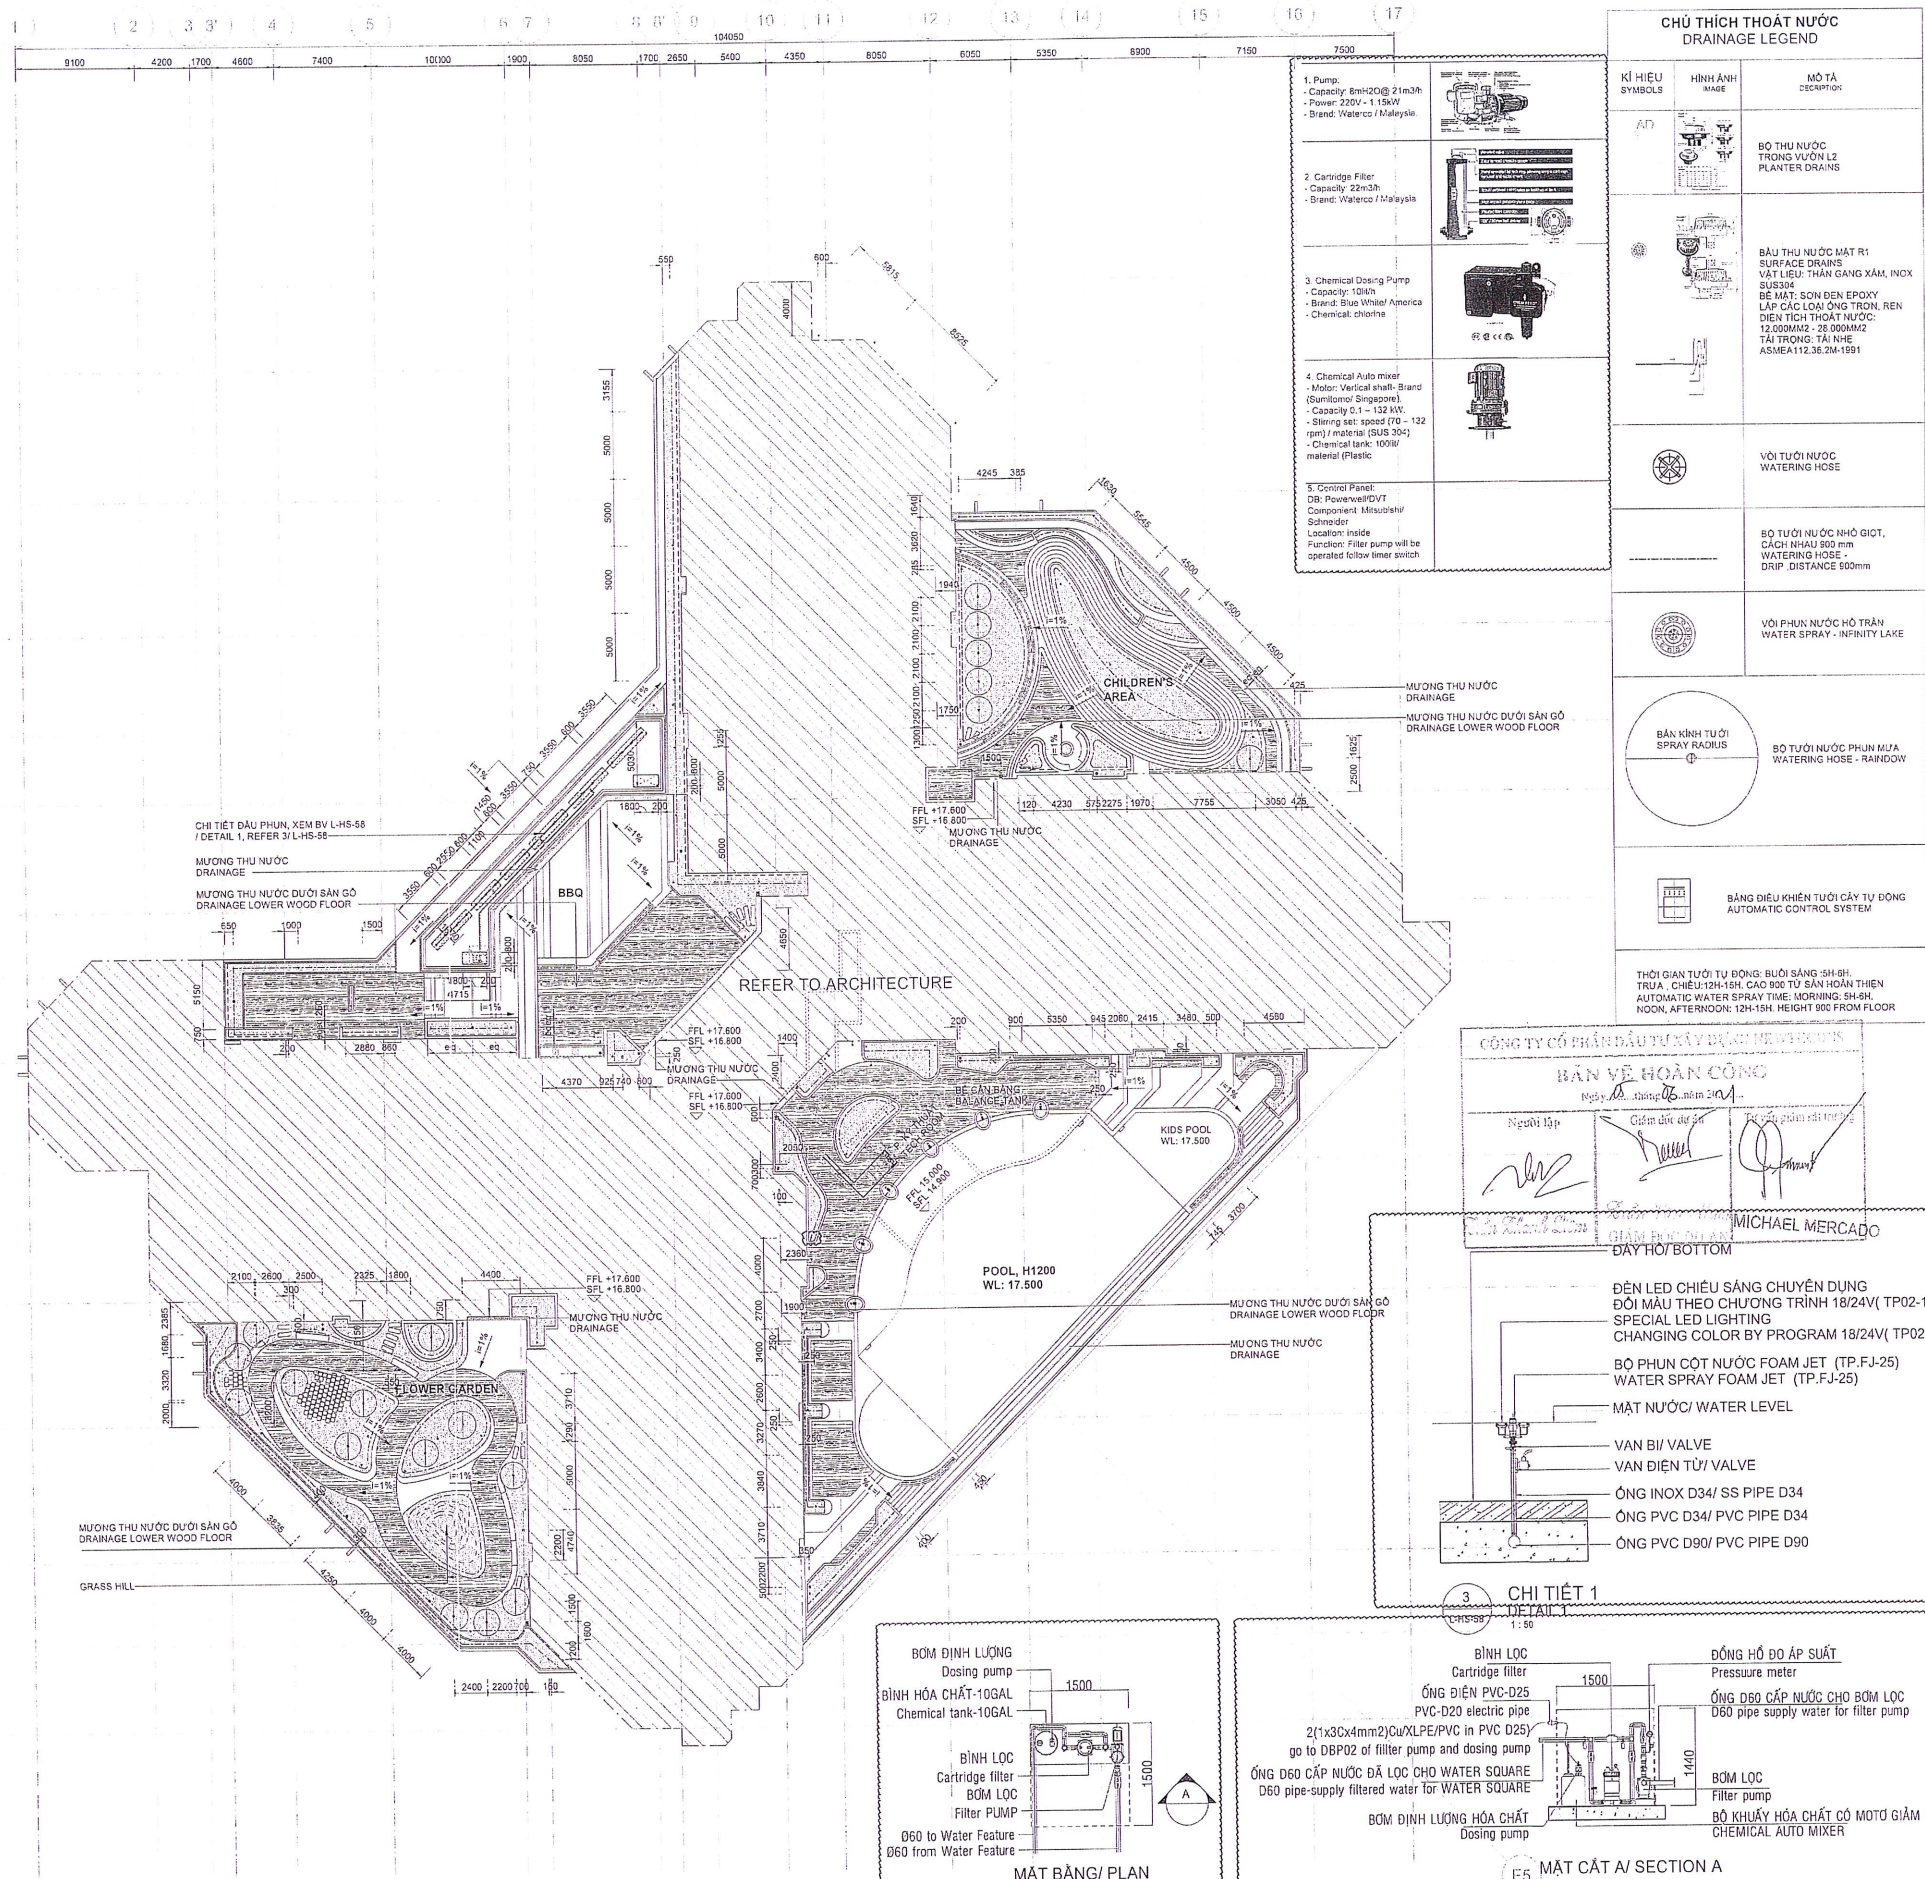

MẶT BẰNG BÌNH VỊ / KEY PLAN			
GHI CHÚ / NOTE:			
LÀM VIỆC / DATE: 28/07/2019			
HỘI DỒNG BAN CHỈ ĐẠO / PURPOSE OF THE DESIGN: KIỂM TRA / CHECK			
CÔNG TRÌNH - ĐỊA ĐIỂM / PROJECT TITLE - LOCATION:			
SORA GARDENS 2			
Lô C17 - Khu B - Đường Hưng Vương - P. Hòa Phú - Tp. Thủ Đức (M) - Tỉnh Bình Dương.			
Lô C17 - Zone B - Hưng Vương Street - Hoa Phu Ward - Thu Dau Mot City - Binh Duong Province.			
CƠ QUAN PHÉ DUYỆT / AUTHORITIES APPROVAL:			
KẾ THỰC TẾ / OWNER: CÔNG TY TNHH BTMJR INVESTMENT			
Tòa nhà SORA Gardens 1, Lô C18, Đường Hưng Vương, Phường Hòa Phú, Thành phố Thủ Đức (M), Tỉnh Bình Dương, Việt Nam.			
SORA Gardens 1 Building, C18, Hưng Vương Avenue, Hoa Phu Ward, Thu Dau Mot City, Binh Duong Province, Vietnam.			
GHI ĐOẠN THIẾT KẾ / DESIGN PHASE: THIẾT KẾ THI CÔNG / CONSTRUCTION DESIGN			
HẠNG MỤC / WORK: KIẾN TRÚC / ARCHITECTURE			
TÊN BẢN VẼ / DRAWING TITLE: TẦNG 4-MẶT BẰNG CẤP THOÁT NƯỚC / LEVEL 04-DRAINAGE PLAN			
BẢN VẼ SỐ / DRAWING NO: L-HS-58			
LẦN CHỈNH SỬA / REVISION NO: 00			
NGÀY / DATE: 28/07/2019			
TÊN FILE / FILE NAME: L-HS-58 - LEVEL 04-DRAINAGE PLAN			
TỶ LỆ / SCALE: 1:250			
MÀ ĐÓNG / PROJ. NO: 18001VN			
TÊN FILE / FILE NAME: L-HS-58 - LEVEL 04-DRAINAGE PLAN			
TỶ LỆ / SCALE: 1:250			
MÀ ĐÓNG / PROJ. NO: 18001VN			

1 TẦNG 4- MẶT BẰNG CẤP THOÁT NƯỚC /LEVEL 4 - DRAINAGE PLAN
1 : 250

2 CHI TIẾT BỘ LỌC - HỒ BBQ - L4
FILTER DETAIL FOR WATER FEATURE - INFINITY POOL - L4
1 : 50

3 CHI TIẾT 1
DETAIL 1
1 : 50

E5 MẶT CẮT A/ SECTION A

GHI CHÚ / NOTES:
CAO ĐỘ THIẾT KẾ ±0.000
TƯƠNG ĐƯƠNG CAO ĐỘ QUỐC GIA +32.500
F.F.L ±0.000
IS EQUAL TO NATIONAL DATUM LEVEL +32.500



7250

1



ADD : Lot.C17, SORA Garden I Building, Hung Vuong Blvd
Hoa Phu Ward, Thu Dau Mot City,
Binh Duong Province, Viet Nam

BTMJR
INVESTMENT LIMITED COMPANY

BÀI DIỄN CHO BSGT




ARTELIA

ADD : 06 Phung Khắc Khoan street, Dakao Ward,
District 1, HCMC . Vietnam .
TEL : (84 28) 38 22 13 14
FAX : (84 28) 38 23 81 07
Website : www.artellagroup.com

ĐẠI DIỆN TVGS

10212-1109



No. 236/6 Dien Bien Phu Str
 Ward 17 Binh Thanh Dist, HCMC
 TEL : (84-28)3 514 6699
 FAX : (84-28)3 514 6677
 E-mail : contact@newlecons.vn
 Website : www.newlecons.vn

CHỈ HUY TRƯỞNG

CHECKED BY	
------------	--

NGƯỜI VỀ

2

MEP WORK
CÔNG VIỆC HỆ THỐNG CƠ ĐIỆN

AS-BUILT MEP SYSTEM DRAWING
BẢN VẼ HOÀN CÔNG HỆ THỐNG MEP


[illegible]

NOTE/ GHI CHÚ: KEY PLAN


SCALE/ TỈ LỆ:	DATE/ NGÀY:	REV/ HIỆU CHỈNH
---------------	-------------	-----------------

DRAWING NO./ SỐ HIỆU BẢN VẼ: PAGE/TRANG:



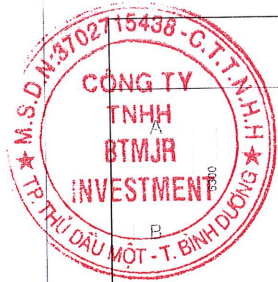

1 2 3 3' 4 5 6 7 8 8' 9 10 11 12 13 14 15 16 17

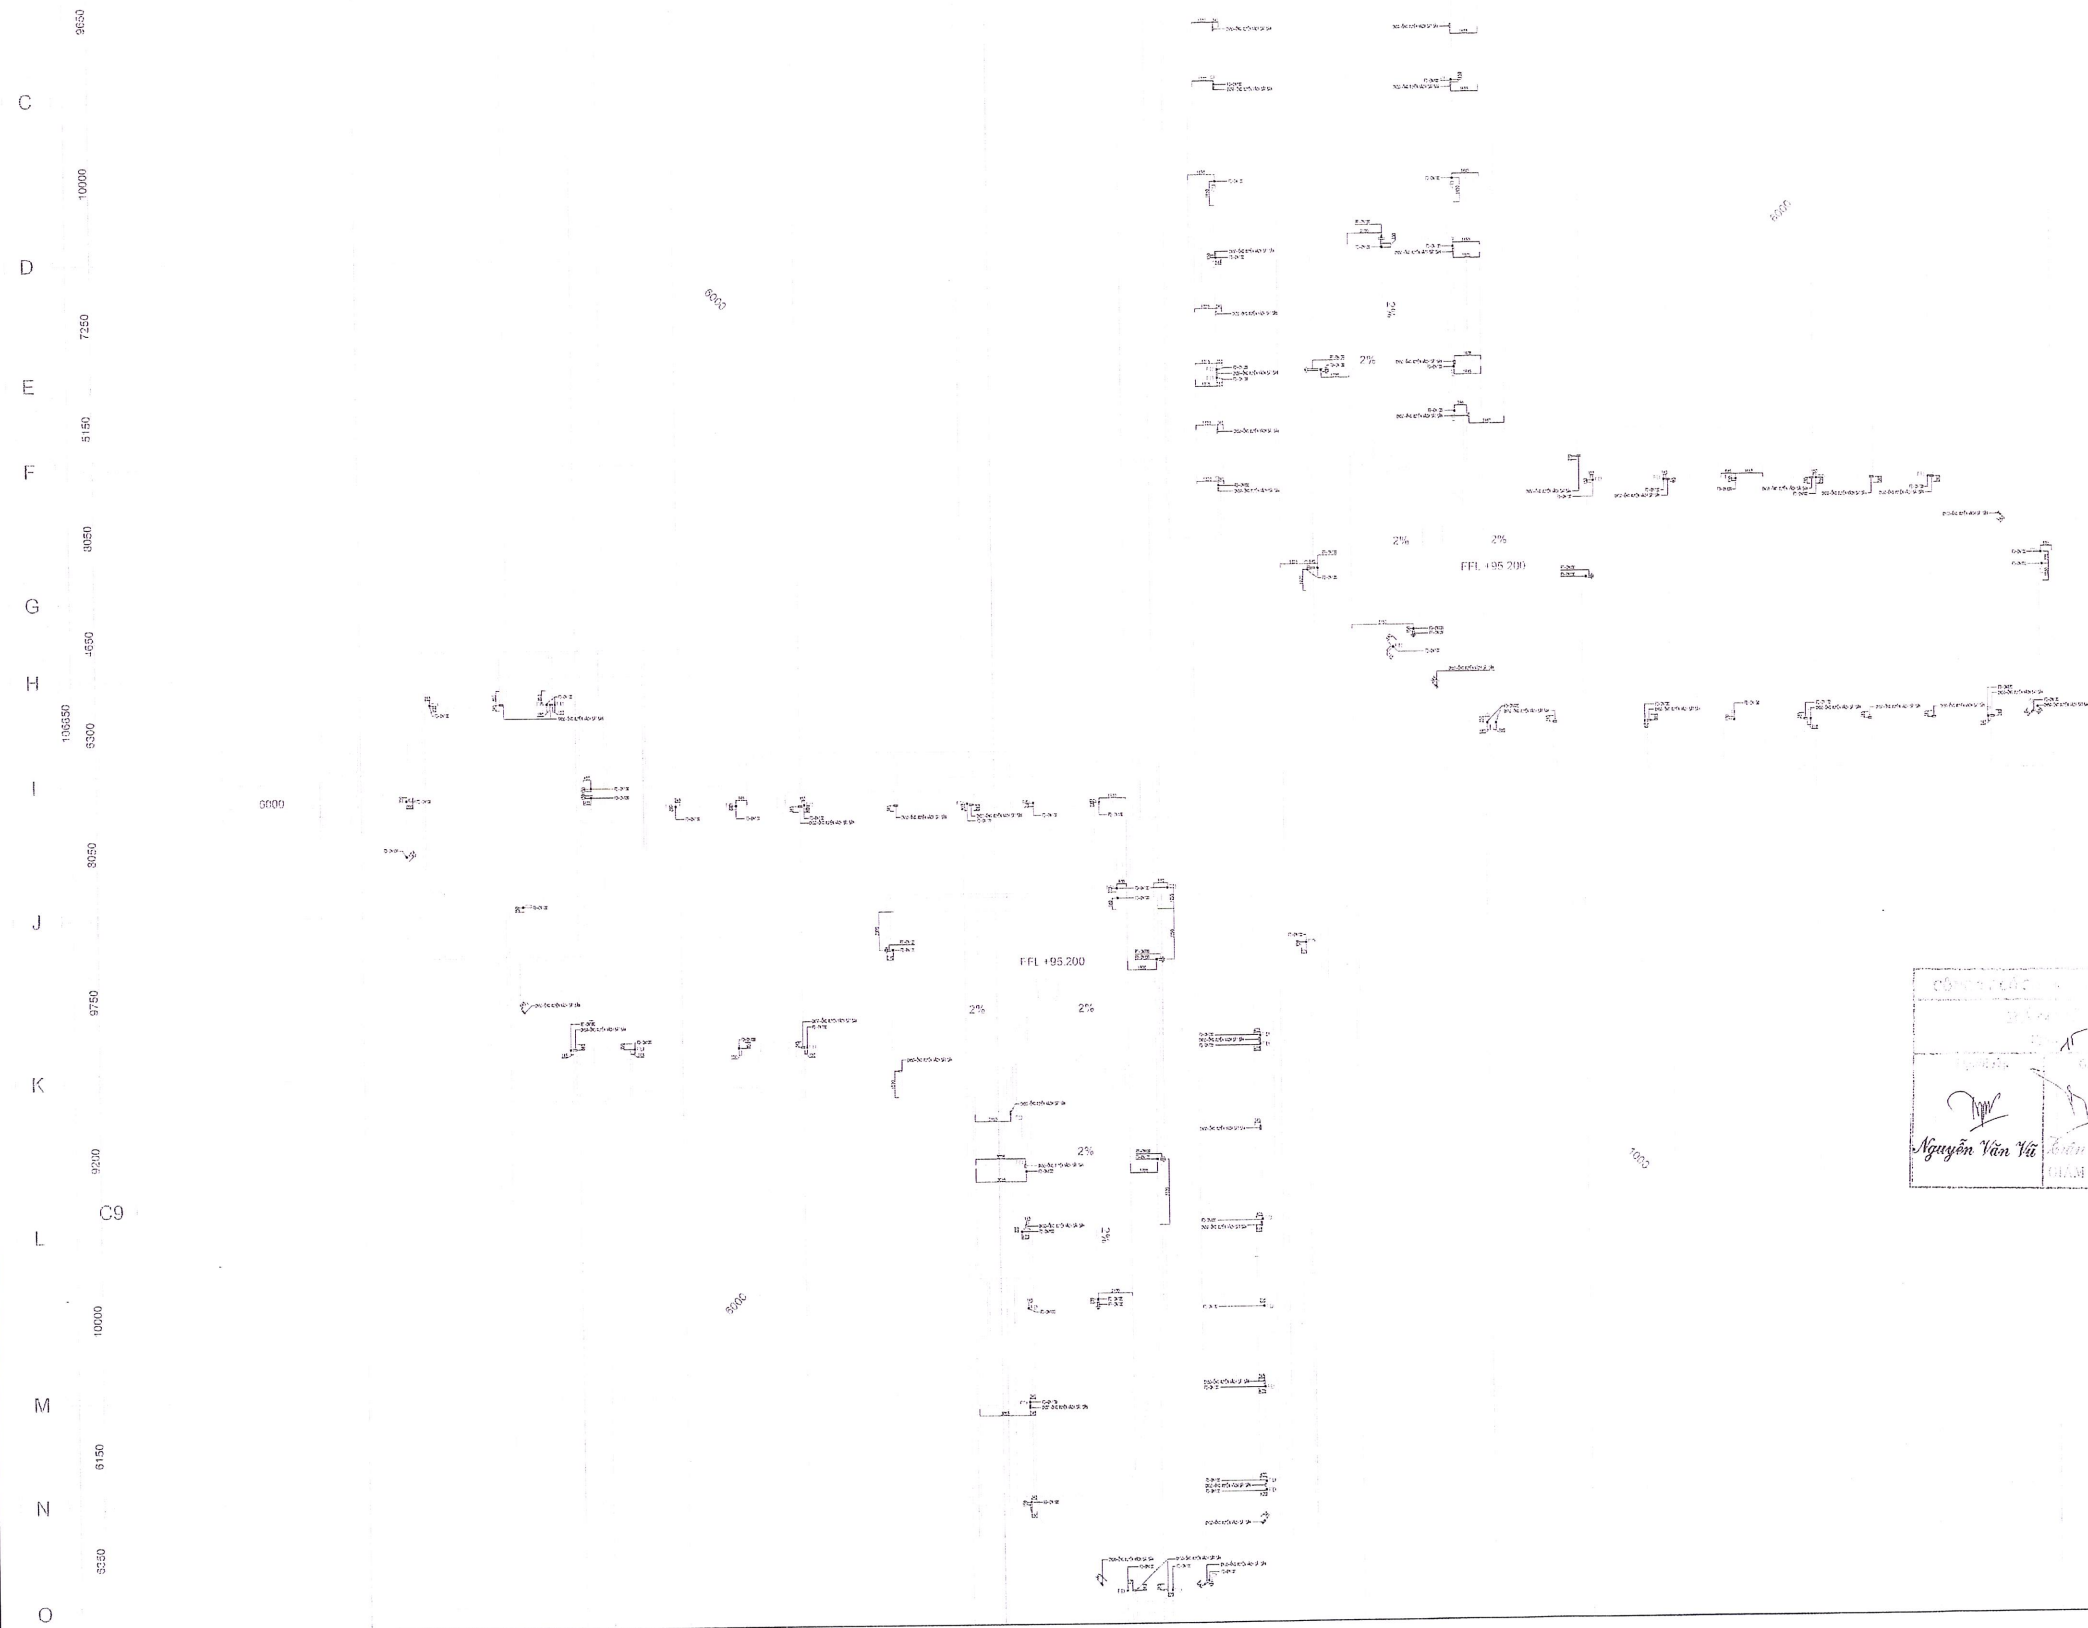

Nguyễn Văn Vã
Trần Văn Hùng
Trần Đức Dự Án
MICHAEL MERRILL

PROJECT DỰ ÁN:



SORA GARDENS II PROJECT

ADD : Lot C17, SORA Garden I Building, Hung Vuong Blvd
Hoa Phu Ward, Thu Dau Mot City,
Binh Duong Province, Viet Nam

OWNER/ CHỦ ĐẦU TƯ:

BTMJR

INVESTMENT LIMITED COMPANY

REPT. OF OWNER:

Đại diện chủ đầu tư

MR.

CHECKED BY:

Kiểm tra

MR.

CONSULTANT/ TƯ VẤN GIÁM SÁT:



ARTELIA VIET NAM - Groupe ARTELIA

ADD : 06 Phung Khắc Khoan street, Dakao Ward,
District 1, HCMC, Vietnam.
TEL : (84 28) 38 22 13 14
FAX : (84 28) 38 23 81 07
Website : www.arteliagroup.com

REPT. OF CONSULTANT:

Đại diện TVGS

MR.

CHECKED BY:

Kiểm tra

MR.

GENERAL CONTRACTOR/ TỔNG THẦU:



ADD : Floor 1st - 2nd, Cotecons Office Building
No. 236/6 Dien Bien Phu Str
Ward 17 Binh Thanh Dist, HCMC
TEL : (84-28) 5 514 6699
FAX : (84-28) 5 514 6677
E-mail : contact@newtecons.vn
Website : www.newtecons.vn

SITE MANAGER:

Chỉ huy trưởng

ENG. NGUYEN VAN HAU

CHECKED BY:

Kiểm tra

ENG. NGUYEN PHUONG LOAN

DRAWN BY:

Người vẽ

ENG. HO QUANG DIEN

ITEM HƯỚNG DẪN:

**SUPER STRUCTURE
CÔNG VIỆC PHẦN THÂN**

**MEP WORK
CÔNG VIỆC HỆ THỐNG CƠ ĐIỆN**

**AS-BUILT MEP SYSTEM DRAWING
BẢN VẼ HOÀN CÔNG HỆ THỐNG MEP**

DRAWING TÊN BẢN VẼ:

DRAINAGE LAYOUT ROOFLOOR
MẶT BẰNG THOÁT NƯỚC SÀN TẦNG MÀN

NOTE/ GH CHÚ: KEY PLAN

SCALE/ TỈ LỆ: DATE/ NGÀY:

1/200 03/03/2021

REV/ HIỆU CHỈNH:


0.0

DRAWING SỐ/ SỐ HIỆU BẢN VẼ:


SORA II-P2-NTC-MEP-WD-INFO-12

PAGE/ TRANG:




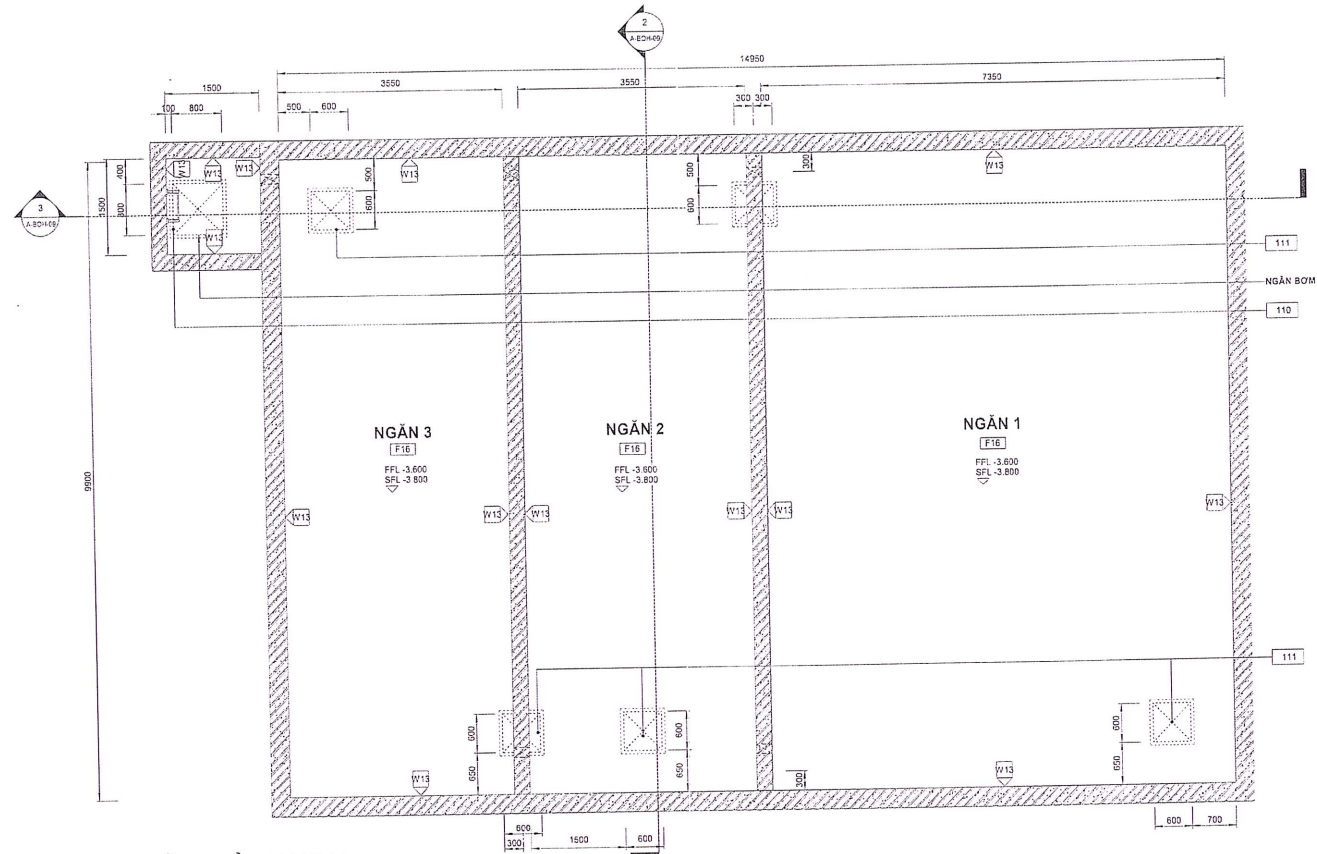

1
A-B0H-09
MẶT BẰNG BỂ TỰ HOẠI
SEPTIC TANK PLAN
1: 50

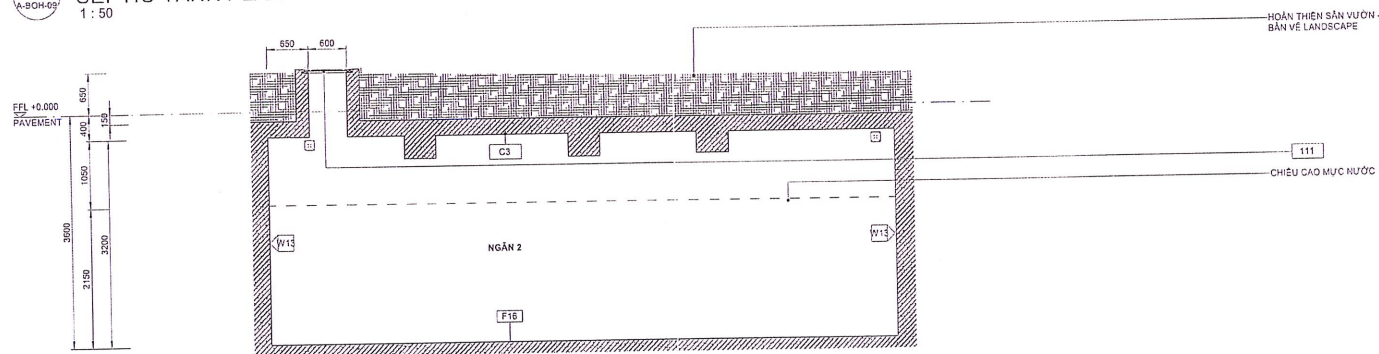

2
A-B0H-09
MẶT CẮT BỂ TỰ HOẠI 1
SEPTIC TANK SECTION 1
1: 50

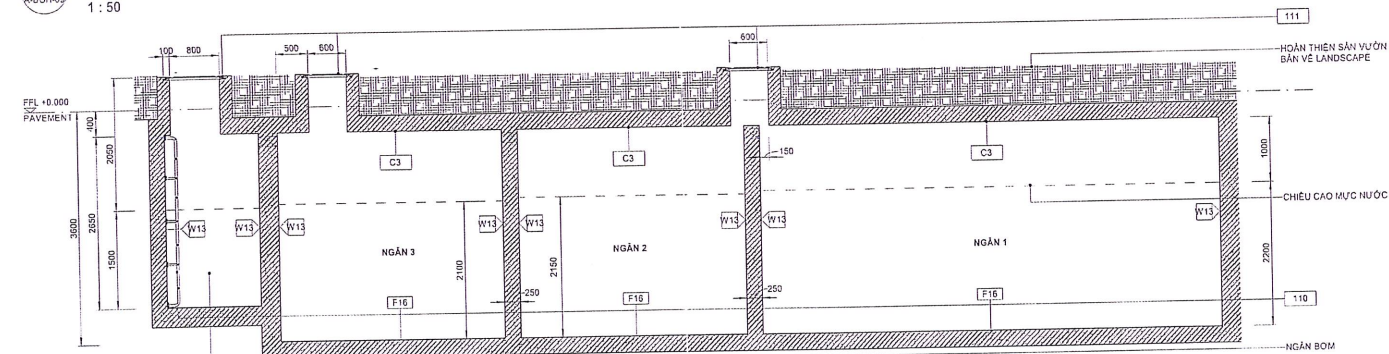


3
A-B0H-09
MẶT CẮT BỂ TỰ HOẠI 2
SEPTIC TANK SECTION 2
1: 50

KÝ HIỆU CHUNG/ LEGEND

- DIỂM MỐC, ĐIỂM ĐỊNH VỊ
SETTING OUT POINT
- SÀU XUỐNG - d
STEP DOWN
- F.F.L
CAO ĐỘ HOÀN THIÊN SÀN
FINISH FLOOR LEVEL
- F.C.L
CAO ĐỘ HOÀN THIÊN TRẦN
FINISH CEILING LEVEL
- S.F.L
CAO ĐỘ HOÀN THIÊN KẾT CẤU
STRUCTURE FLOOR LEVEL
- PHẪU THU NƯỚC SÀN, XEM BẢN VẼ MẸP
FLOOR DRAIN, REFER TO MEP DWGS
- ỐNG DẪNG, XEM BẢN VẼ MẸP
FLOOR PIPE, REFER MEP DWGS
- MÀ PHÂN LOẠI TƯỜNG, XEM BẢN VẼ MẸP
WALL TYPE TAG, REFER MEP DWGS
- LỖ THÔNG TẦNG, XEM BẢN VẼ KẾT CẤU
SHAFT LEVEL, REFER TO STRUCTURE DWGS
- LỖ THÔNG TẦNG BÊN TRÊN, XEM BẢN VẼ KẾT CẤU
SHAFT OVERHEAD, REFER TO STRUCTURE DWGS
- CÔNG TÁC BTCT, XEM BẢN VẼ KẾT CẤU
CONSTRUCTION CONCRETE, REFER TO STRUCTURE DWGS



GHI CHÚ HOÀN THIÊN TƯỜNG, TRẦN, SÀN FINISH MATERIAL TYPES

- TƯỜNG ỐP GẠCH (BÊ SINH HOẠT), XEM PHÂN CẤU TẠO TƯỜNG
CONCRETE WALL (DOMESTIC TANK), REFER TO WALL TYPES
- TƯỜNG BÊ TÔNG (XỬ LÝ NƯỚC THẢI, BÊ TÁCH DẦU)
CONCRETE WALL (SEPTIC TANK, GREASE TANK)
- TƯỜNG BÊ TÔNG (BÊ PC/C), XEM PHÂN CẤU TẠO TƯỜNG
CONCRETE WALL (FIRE TANK)
- SÀN BÊ NƯỚC SINH HOẠT, XEM PHÂN CẤU TẠO SÀN
DOMESTIC TANK FLOOR
- SÀN BÊ XỬ LÝ NƯỚC THẢI, BÊ TÁCH DẦU
GREASE TANK, SEPTIC TANK FLOORS
- SÀN BÊ PC/C, XEM CẤU TẠO SÀN
FIRE TANK FLOOR
- TRẦN BÊ TÔNG QUÉT LỚP CHỐNG THẨM
CONCRETE CEILING APPLIED WATERPROOFING LAYER
- EP01 XEM DANH MỤC HOÀN THIÊN
EPOXY, REFER TO FINISH MATERIAL
- TG1 GẠCH CERAMIC 200X200, XEM DANH MỤC HOÀN THIÊN
CERAMIC TILE, REFER TO FINISH MATERIAL
- RỒN BỂ, XEM
SUMMIT TANK, REFER TO
- RỒN BỂ, XEM
SUMMIT TANK, REFER TO
- THANG LEO, XEM
INTERNAL LADDER, REFER TO
- NẮP THẨM, XEM
ACCESS PANEL, REFER TO
- NẮP THẨM, XEM
ACCESS PANEL, REFER TO

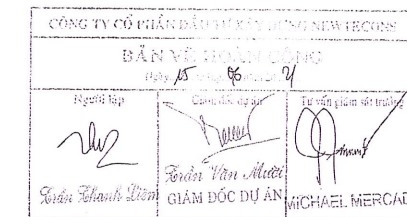


MẶT BẰNG ĐỊNH VỊ/KEY PLAN	
GHI CHÚ / NOTE:	
LẦN REV. DATE	
HỘI DUNG BÀN BẾP MỤC ĐÍCH KIỂM TRA ASSESSMENT / PURPOSE OF THE ISSUE	
CÔNG TRÌNH - ĐỊA ĐIỂM / PROJECT TITLE - LOCATION	
SORA GARDENS 2	
Lô C17 - Khu B - Đường Hùng Vương - Phường Phú - Thủ Dầu Một - Tỉnh Bình Dương. Lot C17 - Zone B - Hung Vuong Street - Hoa Phu Ward - Thu Dau Mot City - Binh Duong Province.	
CƠ QUAN PHÉ DUYỆT / AUTHORITIES APPROVAL	
KÊM THEO TỜ TRÌNH DỒI CHỦ ĐẦU TƯ / OWNER	
CÔNG TY TNHH BTMJR INVESTMENT Tòa nhà SORA Gardens 1, Lô C18, Đại Lộ Hùng Vương, Phường Phú, Thành phố Thủ Dầu Một, Tỉnh Bình Dương, Việt Nam SORA Gardens 1 Building, Lot C18, Hung Vuong Avenue, Hoa Phu Ward, Thu Dau Mot City, Binh Duong Province, Vietnam. Tel: Fax:	
GIÁNH DỐC / DIRECTOR:	
THIẾT KẾ KIẾN TRÚC / ARCHITECT CONSULTANT	
SWA Vietnam CÔNG TY TNHH SWA VIỆT NAM 42/212 Lê Quang Định, Phường 11, Quận Bình Thạnh, TP.HCM 42/212 Le Quang Dinh, Ward 11, Binh Thanh District, HCMC Tel: 028.3515.4530 Fax: 028.3515.7286	
GIÁNH DỐC KỸ THUẬT / TECHNICAL DIRECTOR: NGUYỄN NAM	
TƯ VẤN THIẾT KẾ KẾT CẤU / CAS CONSULTANT	
CTY TNHH MTV KỸ THUẬT & CÔNG NGHỆ XÂY DỰNG ACONS 651 Ngõ Thới Nham, Phường 7, Quận 3, TP.HCM 651 Ngõ Thoi Nham, Ward 7, District 3, HCMC Tel: 028.3500.3346 Fax: 028.3500.3347	
GIÁNH DỐC / DIRECTOR:	
TƯ VẤN THIẾT KẾ CƠ ĐIỆN / M&E CONSULTANT	
SPACE CÔNG TY TNHH CƠ ĐIỆN KHÔNG GIÀN 46/38 Nguyễn Cửu Vân, Phường 17, Quận Bình Thạnh, TP.HCM 46/38 Nguyen Cau Van, Ward 17, Binh Thanh District, HCMC Tel: 028.6290.9395 Fax: 028.6290.9416	
GIÁNH DỐC / DIRECTOR:	
CHỦ NHÌN ĐỒ ÁN PRINCIPAL ARCHITECT	NGUYỄN NAM
CHỦ TRƯỞNG THIẾT KẾ CHIEF DESIGNER	NGUYỄN NAM
THIẾT KẾ DESIGNED BY	NGUYỄN NAM
THẺ HẸN DRAWN BY	NGUYỄN KIM CƯỜNG
QUẢN LÝ KỸ THUẬT CHECKED BY	NGUYỄN THỊ PHƯƠNG TRẦN
GIAI ĐOẠN THIẾT KẾ / DESIGN PHASE	
HỒ SƠ THIẾT KẾ THI CÔNG - PHẦN NGẦM CONSTRUCTION DOCUMENT - SUBSTRUCTURE	
HẠNG MỤC / WORK	
KIẾN TRÚC ARCHITECTURE	
TÊN BẢN VẼ / DRAWING TITLE	
TRIỂN KHAI BỂ TỰ HOẠI SEPTIC TANK	
BẢN VẼ SỐ DRAWING NO	A-B0H-09
LẦN CHỈNH BÚA REVISION NO	03
NGÀY DATE	28/07/2019
TÊN FILE / FILE NAME	A-B0H-09-SEPTIC TANK
MÃ DỰ ÁN PROJECT NO	18021VN



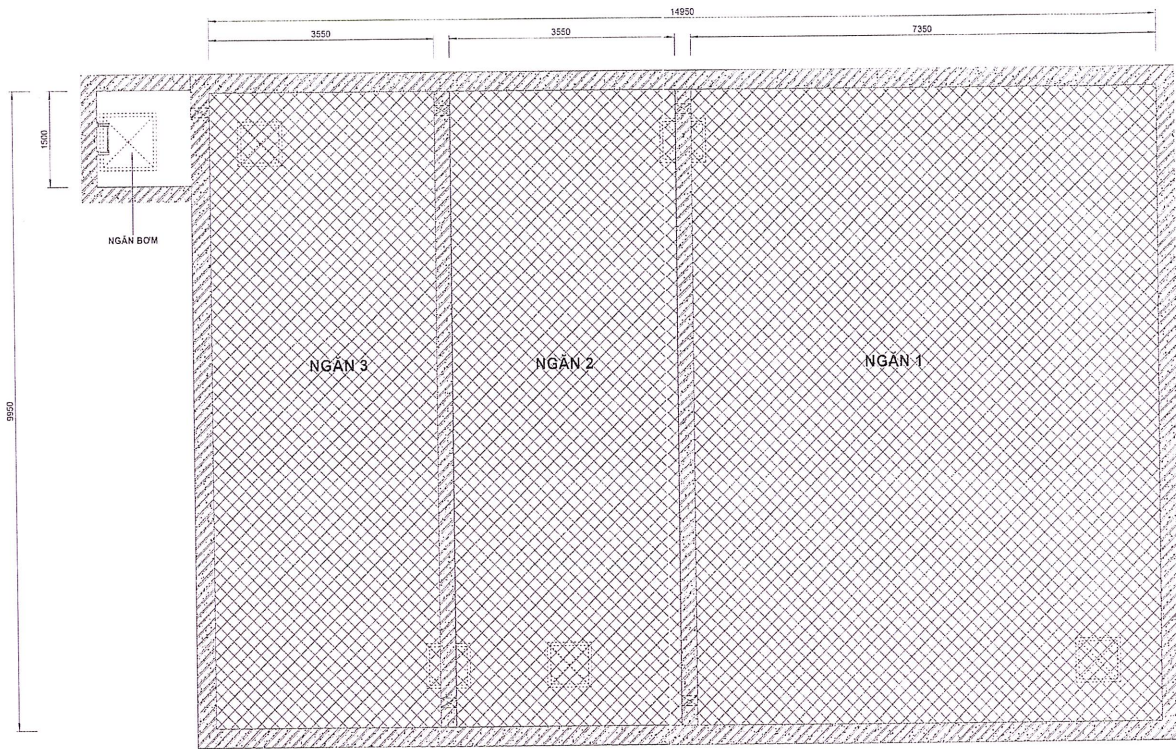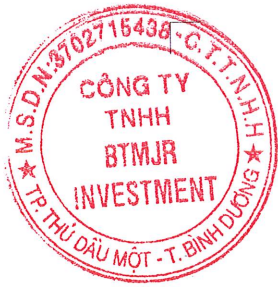

1
A-BQH-10
MẶT BẰNG CHỐNG THẨM BỂ TỰ HOẠI
SEPTIC TANK WATERPROOFING PLAN
1 : 50

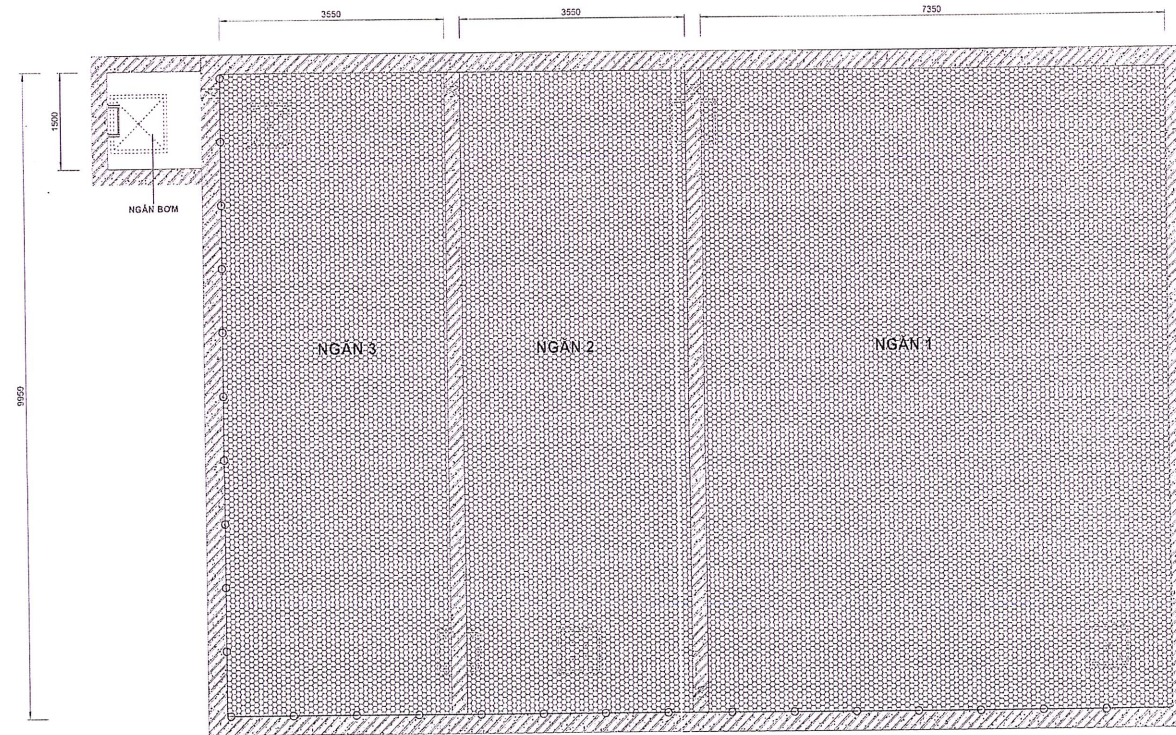

2
A-BQH-10
MẶT BẰNG CHỐNG MỐI BỂ TỰ HOẠI
SEPTIC TANK ANTI-TERMITE PLAN
1 : 50



BTMJR-D3241120-855

KỶ HIỆU CHUNG/ LEGEND

- CHỐNG THẨM TIỀN-NGHỊCH
POSITIVE AND NEGATIVE WATERPROOFING APPLICATION
- TẤT CẢ CÁC CÔNG TÁC CHỐNG THẨM TRONG CÔNG TRÌNH THEO QUY TRÌNH NSX, TUÂN THỦ TCVN VÀ CHỈ DẪN KỸ THUẬT KIẾN TRÚC.
ALL WATERPROOFING WORK IN THE PROJECT TO FOLLOW MANUFACTURER'S INSTRUCTIONS, COMPLIED WITH TCVN AND ARCHITECTURAL SPECIFICATIONS.
- TẤT CẢ CÁC CÔNG TÁC CHỐNG THẨM PHẢI NGÂM PHẢI THỬ NGHIỆM TRƯỚC KHI MÔI ĐƯỢC LẤP ĐẶT
ALL UNDERGROUND WATERPROOFING WORK MUST PERFORM WATER TESTING BEFORE BACKFILLING
- BIỆN PHÁP CHỐNG THẨM THEO CHIỀU THÌ CÔNG LỚP CHỐNG THẨM
WATERPROOFING METHODOLOGY DEFINED BY APPLICATION DIRECTION
- CHỐNG THẨM THUẬN: THÌ CÔNG LỚP CHỐNG THẨM PHẢI BÉ MẶT TIẾP XÚC VỚI NGUỒN THẨM
POSITIVE WATERPROOFING APPLICATION: TO APPLY WATERPROOFING SYSTEM UPON THE SURFACE EXPOSED TO WATER SOURCE
 - CHỐNG THẨM NGHỊCH: THÌ CÔNG LỚP CHỐNG THẨM PHẢI BÉ MẶT KHÔNG TIẾP XÚC TRỰC TIẾP VỚI NGUỒN THẨM
NEGATIVE WATERPROOFING APPLICATION: TO APPLY WATERPROOFING SYSTEM UPON THE SURFACE THAT DOES NOT EXPOSED DIRECTLY TO WATER SOURCE
- LOẠI CHỐNG THẨM ĐỀ NGHỊ:
PROPOSED WATERPROOFING TYPE:
- BỂ NƯỚC SINH HOẠT NGÂM, BỂ NƯỚC PHÒNG CHÁY CHỨA CHÁY NGÂM: CHỐNG THẨM THUẬN MẶT NGOÀI, CHỐNG THẨM NGHỊCH MẶT TRONG.
MẶT NGOÀI DÙNG MANG CHỐNG THẨM GỐC BITUM CẢI TIẾN THÌ CÔNG DAN LƯOT. MẶT TRONG ÁP DỤNG VỎA CHỐNG THẨM GỐC SINH HOẠT PHẢI CÓ CHỨNG NHẬN PHÙ HỢP VỚI NGUỒN NƯỚC UỐNG.
UNDERGROUND DOMESTIC WATER TANK, FIRE WATER TANK: POSITIVE APPLICATION FOR OUTER FACE, NEGATIVE APPLICATION FOR INNER FACE. FOR OUTER FACE, APPLY DOUBLE-SIDED MODIFIED BITUMEN WATERPROOFING MEMBRANE FOR WET APPLICATION. FOR INNER FACE, APPLY TWO-COMPONENT CEMENTITIOUS POLYMER MODIFIED BASED MORTAR. FOR DOMESTIC WATER TANK, WATERPROOFING AND GROUT MATERIAL MUST HAVE DRINKING WATER APPROVALS.
- BỂ XỬ LÝ NƯỚC THẢI NGÂM, BỂ TÁCH DẦU NGÂM: CHỐNG THẨM THUẬN MẶT NGOÀI, CHỐNG THẨM NGHỊCH MẶT TRONG. MẶT NGOÀI DÙNG MANG CHỐNG THẨM GỐC BITUM CẢI TIẾN THÌ CÔNG DAN LƯOT. MẶT TRONG ÁP DỤNG VỎA CHỐNG THẨM GỐC EPOXY DẦU THẢI ĐÁ KẾT HỢP.
UNDERGROUND SEPTIC TANK, GREASE TANK: POSITIVE APPLICATION FOR OUTER FACE, NEGATIVE APPLICATION FOR INNER FACE. FOR OUTER FACE, APPLY DOUBLE-SIDED MODIFIED BITUMEN WATERPROOFING MEMBRANE FOR WET APPLICATION. FOR INNER FACE, APPLY EPOXY-ANTHRACENE-OIL COMBINATION WITH MINERAL FILLERS.
- XỬ LÝ MÔI BÊN NGOÀI VÁCH BÊ
EXTERIOR WALL ANTI TERMITE TREATMENT
- XỬ LÝ MÔI NỀN BÊ
FLOOR ANTI TERMITE TREATMENT



- CÔNG TRÌNH CÓ YẾU CẦU PHÒNG CHỐNG MÔI MỨC CAO - LOẠI A, VIỆC KHẢO SÁT PHÁT HIỆN MÔI TẠI KHU ĐẤT XÂY DỰNG PHẢI DO ĐƠN VỊ CÓ CHUYÊN MÔN DẪN THEO.
THE PROJECT REQUIRES HIGH TERMITE PREVENTION - TYPE A. THE TERMITE SURVEYS AT A CONSTRUCTION ZONES ARE MADE BY INSTITUTES OF EXPERIENCE.
- CHỐNG MÔI TRONG CÔNG TRÌNH PHẢI TỰ THEO QUY TRÌNH CỦA NHÀ SẢN XUẤT NHƯNG PHẢI THEO TCVN, PHÙ HỢP VỚI CHỈ DẪN KỸ THUẬT KIẾN TRÚC.
- THIẾT KẾ PHÒNG CHỐNG MÔI CHO CÔNG TRÌNH TỐI THIỂU PHẢI BAO GỒM:
DESIGN FOR TERMITE PREVENTION IN THE PROJECT MINIMALLY INCLUDES:
- BẢO CẢO TRÌNH HÌNH MÔI PHẢI HOẠT.
REPORT OF TERMITE INVESTIGATION
 - BIỆN PHÁP XỬ LÝ DIỆT MÔI, ĐƠN GỐC CÂY, RỄ CÂY VÀ RÁC CỎ CHỨA XENLULO.
METHOD OF TERMITE TREATMENT, CLEARING PLANT ROOF AND RAW MATERIALS CONTAINING CELLULOSE.
 - TUY THEO ĐIỀU KIỆN CHỌN MỘT TRONG HAI PHƯƠNG PHÁP: PHÒNG CHỐNG MÔI BẰNG PHƯƠNG PHÁP PHỐI HỢP HOẶC BẰNG THUỐC.
CONCERNING CONDITIONS, SELECT ONE OF THE TWO METHODS: PREVENTION BY ASSORTED METHOD OR USING PESTICIDE.
 - DỰ KIẾN KẾ HOẠCH VÀ THỜI ĐIỂM THỰC HIỆN CÁC CÔNG VIỆC PHÒNG VÀ DIỆT MÔI TRƯỚC KHI KHỞI CÔNG THẢO DỒ VÀ KẾ HOẠCH THÌ CÔNG PHÒNG CHỐNG MÔI KẾT HỢP VỚI THÌ CÔNG XÂY DỰNG NHẤT LÃ TẠI CÁC THỜI ĐIỂM THÌ CÔNG MONG TƯỜNG, MONG NỀN NHÀ, TẦNG TRỆT VÀ TẦNG HẦM.
PROPOSED PLAN AND PERIOD OF IMPLEMENTING THE TERMITE PREVENTATION AND TREATMENT WORK BEFORE START DISMANTLING AND THE TERMITE PREVENTION PLAN COORDINATED WITH CONSTRUCTION ESPECIALLY WHEN CONSTRUCTING SUBSTRUCTURE OF WALLS, FIRST FLOORS AND BASEMENTS.
 - SƠ ĐỒ PHÒNG CHỐNG MÔI CHO CÔNG TRÌNH GỒM CÁC PHẦN VIỆC NHƯ: XỬ LÝ MẶT NỀN, XỬ LÝ CHÂN TƯỜNG, HANG RÁP PHÒNG CHỐNG MÔI BÊN TRONG VÀ BÊN NGOÀI.
PLANS OF TERMITE PREVENTATION FOR THE PROJECT INCLUDE: FLOORING SURFACE TREATMENT, BASE OF WALLS TREATMENT, INTERIOR AND EXTERIOR ANTI-TERMITE FENCE.

KỶ HIỆU CHUNG/ LEGEND





- ĐIỂM MỐC, ĐIỂM ĐỊNH VỊ
SETTING OUT POINT
- SÁU XƯỚNG - 4P
STEP DOWN
- F.F.L. CAO ĐỘ HOÀN THIÊN SÀN
FINISH FLOOR LEVEL
- F.C.L. CAO ĐỘ HOÀN THIÊN TRẦN
FINISH CEILING LEVEL
- S.F.L. CAO ĐỘ HOÀN THIÊN KẾT CẤU
STRUCTURE FLOOR LEVEL
- PHẪU THỦ NƯỚC SÀN, XEM BẢN VẼ MEP
FLOOR DRAIN, REFER TO MEP DWGS
- ÔNG ĐÚNG, XEM BẢN VẼ MEP
FLOOR PIPE, REFER MEP DWGS
- MÀ PHÂN LOẠI TƯỜNG, XEM BẢN VẼ MEP
WALL TYPE TAG, REFER MEP DWGS
- LỖ THÔNG TẦNG, XEM BẢN VẼ KẾT CẤU
SHAFT LEVEL, REFER TO STRUCTURE DWGS
- LỖ THÔNG TẦNG BÊN TRÊN, XEM BẢN VẼ KẾT CẤU
SHAFT OVERHEAD, REFER TO STRUCTURE DWGS
- CÔNG TÁC BTCT, XEM BẢN VẼ KẾT CẤU
CONSTRUCTION CONCRETE, REFER TO STRUCTURE DWGS

GHI CHÚ HOÀN THIÊN TƯỜNG, TRẦN, SÀN FINISH MATERIAL TYPES

- TƯỜNG ỚP GẠCH (BỂ SINH HOẠT), XEM PHÂN CẤU TẠO TƯỜNG
CONCRETE WALL (DOMESTIC TANK), REFER TO WALL TYPES
- TƯỜNG BÊ TÔNG (XỬ LÝ NƯỚC THẢI, BỂ TÁCH DẦU)
CONCRETE WALL (SEPTIC TANK, GREASE TANK)
- TƯỜNG BÊ TÔNG (BỂ PCCC) XEM PHÂN CẤU TẠO TƯỜNG
CONCRETE WALL (FIRE TANK)
- SÀN BỂ NƯỚC SINH HOẠT, XEM PHÂN CẤU TẠO SÀN
DOMESTIC TANK FLOOR
- SÀN BỂ XỬ LÝ NƯỚC THẢI, BỂ TÁCH DẦU
GREASE TANK, SEPTIC TANK FLOORS
- SÀN BỂ PCCC, XEM CẤU TẠO SÀN
FIRE TANK FLOOR
- TRẦN BÊ TÔNG QUÉT LỚP CHỐNG THẨM
CONCRETE CEILING APPLIED WATERPROOFING LAYER
- EPOXY XEM DANH MỤC HOÀN THIÊN
EPOXY REFER TO FINISH MATERIAL
- GẠCH CERAMIC 200X200, XEM DANH MỤC HOÀN THIÊN
CERAMIC TILE, REFER TO FINISH MATERIAL
- RỒN BẾ, XEM
SUMMIT TANK, REFER TO
- RỒN BẾ, XEM
SUMMIT TANK, REFER TO
- THANG LEO, XEM
INTERNAL LADDER, REFER TO
- NẬP THẨM, XEM
ACCESS PANEL, REFER TO
- NẬP THẨM, XEM
ACCESS PANEL, REFER TO

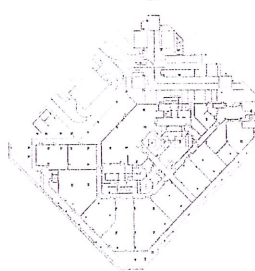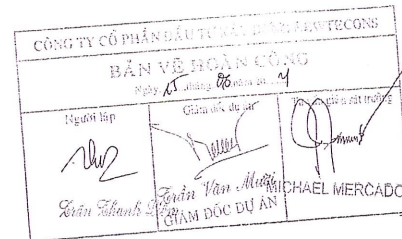

MẶT BẢNG ĐỊNH VỊ / KEY PLAN			
GHI CHÚ / NOTE:			
SORA GARDENS 2			
Số C17 - Khu B - Đường Hùng Vương - P. Hòa Phú - Tp. Thủ Đức - Tp. Hồ Chí Minh - Tỉnh Bình Dương. Lot C17 - Zone B - Hung Vuong Street - Hoa Phu Ward - Thu Dau Mot City - Binh Duong Province.			
CƠ QUAN PHÉ DUYỆT / AUTHORITIES APPROVAL			
CHỖ ĐÁU TƯ / OWNER			
CÔNG TY TNHH BTMJR INVESTMENT			
Tòa nhà SORA Gardens 1, Lô C18, Dự Án Hùng Vương, Phường Hòa Phú, Thành phố Thủ Đức, TP. Hồ Chí Minh. SORA Gardens 1 Building, Lot C18, Hung Vuong Avenue, Hoa Phu Ward, Thu Dau Mot City, Binh Duong Province, Vietnam.			
Giám đốc / DIRECTOR:			
THIẾT KẾ KIẾN TRÚC / ARCHITECT CONSULTANT			
SWA Vietnam			
443/12 Lê Quang Định, Phường 11, Quận Bình Thạnh, TP.HCM 443/12 Le Quang Dinh, Ward 11, Binh Thanh District, HCMC Tel: 028.3515.4330 Fax: 028.3515.7286			
TƯ VẤN THIẾT KẾ KẾT CẤU / CAS CONSULTANT			
ACONS			
60 Nguyễn Văn Trỗi, Phường 7, Quận 3, TP.HCM 60 Nguyen Van Troi, Ward 7, District 3, HCMC Tel: 028.3930.3346 Fax: 028.3930.3347			
Giám đốc / DIRECTOR:			
TƯ VẤN THIẾT KẾ CƠ ĐIỆN / M&E CONSULTANT			
CÔNG TY TNHH CƠ ĐIỆN KHÔNG GIÀN			
45/38 Nguyễn Văn Trỗi, Phường 17, Quận Bình Thạnh, TP.HCM 45/38 Nguyen Van Troi, Ward 17, Binh Thanh District, HCMC Tel: 028.6350.9365 Fax: 028.6350.9416			
Giám đốc / DIRECTOR:			
Giai đoạn thiết kế / DESIGN PHASE			
THIẾT KẾ THI CÔNG CONSTRUCTION DESIGN			
Hạng mục / WORK			
KIẾN TRÚC ARCHITECTURE			
Tên bản vẽ / DRAWING TITLE			
TRIỂN KHAI BỂ TỰ HOẠI SEPTIC TANK			
BẢN VẼ SỐ DRAWING NO	A-BQH-10	LẦN CHỈNH SỬA REVISION NO	03
		NGÀY DATE	20/07/2019
TÊN FILE FILE NAME	A-BQH-10.BMP	TITLE SCALE	A1 1:50 A2 1:100 A3 1:100

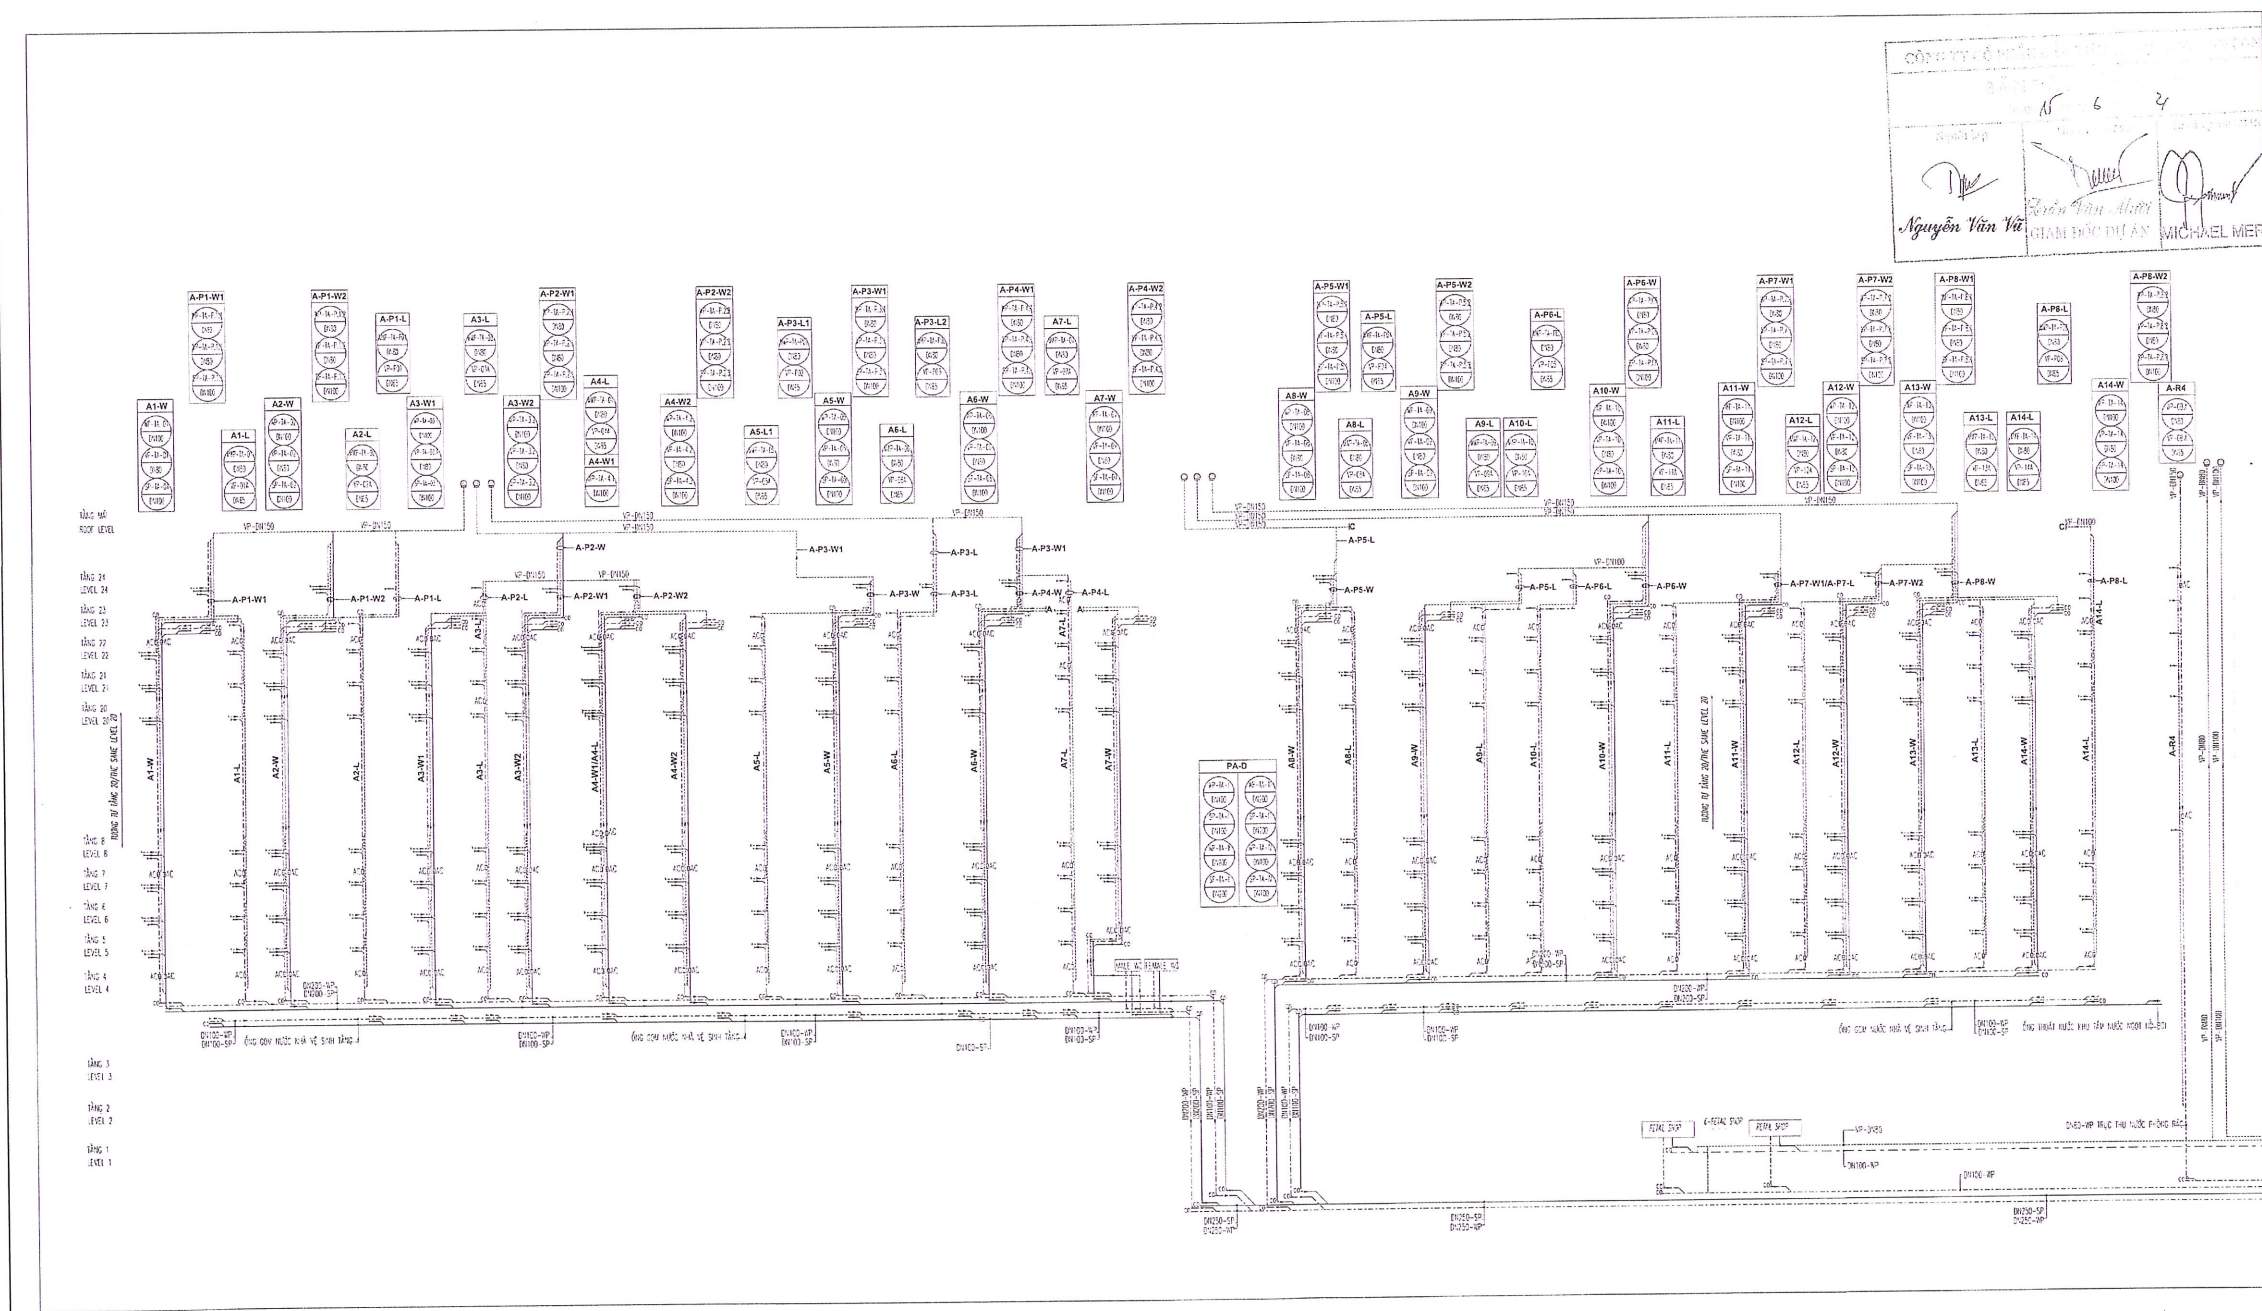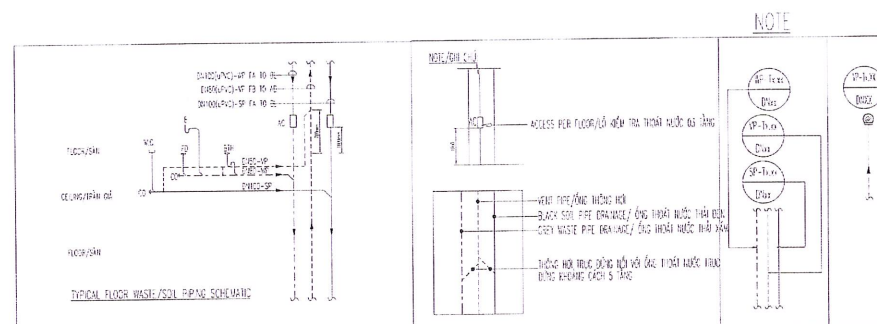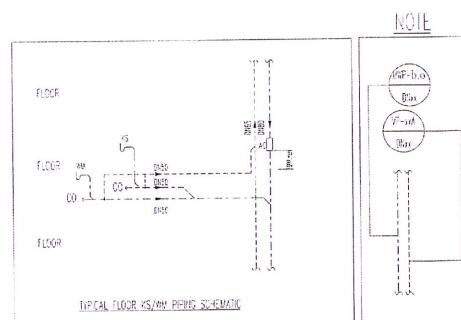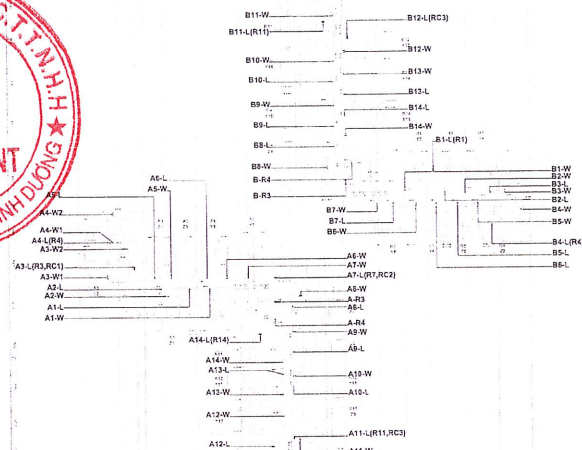

REFER TO MFP-D-1012



SORA

ADD : Lot.C17, SORA Garden I Building, Hung Vuong Blvd
Hoa Phu Ward, Thu Dau Mot City,
Binh Duong Province, Viet Nam

BTMJR
INVESTMENT LIMITED COMPANY

CHECKED BY:

--	--



ARTELIA

ADD : 06 Phung Khoan street, Dakao Ward,
District 1, HCMC - Vietnam .
TEL : (84 28) 38 22 13 14
FAX : (84 28) 38 23 81 07
Website : www.artelliaigroup.com

DẠY DIỄN TVGS

CHECKED BY _____

1	2	3	466
---	---	---	---	---	---	---	---	---	----	----	-----	-----	


TEL : (84-28)3 514 6699
FAX : (84-28)3 514 6677
E-mail : contact@newlecons.vn
Website : www.newlecons.vn

CHỈ HUY TRƯ

CHECKED BY _____

[illegible]

NGƯỜI VỀ

[illegible]

ITEM HANG

SUPER STRUCTURE
CÔNG VIỆC PHẦN THÂN

MEP WORK
CÔNG VIỆC HỆ THỐNG CƠ ĐIỆN

AS-BUILT MEP SYSTEM DRAWING
BẢN VẼ HOÀN CÔNG HỆ THỐNG ME

DRAWING/ TÊN BẢN


SANITATION SCHEMATIC
SƠ ĐỒ NGUYÊN LÝ HỆ THỐNG THOÁT NƯỚC THẢI

NOTE/ GHI CHÚ: KEY PLAN


SCALE/ TỈ LỆ:	DATE/ NGÀY:	REV/ HIỆU CHỈNH:
	03/03/2021	0.0

DRAWING NO/ SỐ HIỆU BẢN VẼ:	PAGE/TRANG:
-----------------------------	-------------



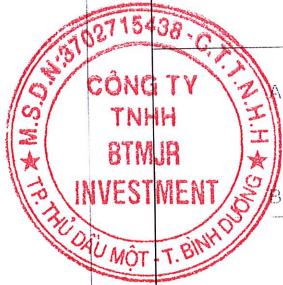


C
D
E
F
G
H
I
J
K
L
M
N
O

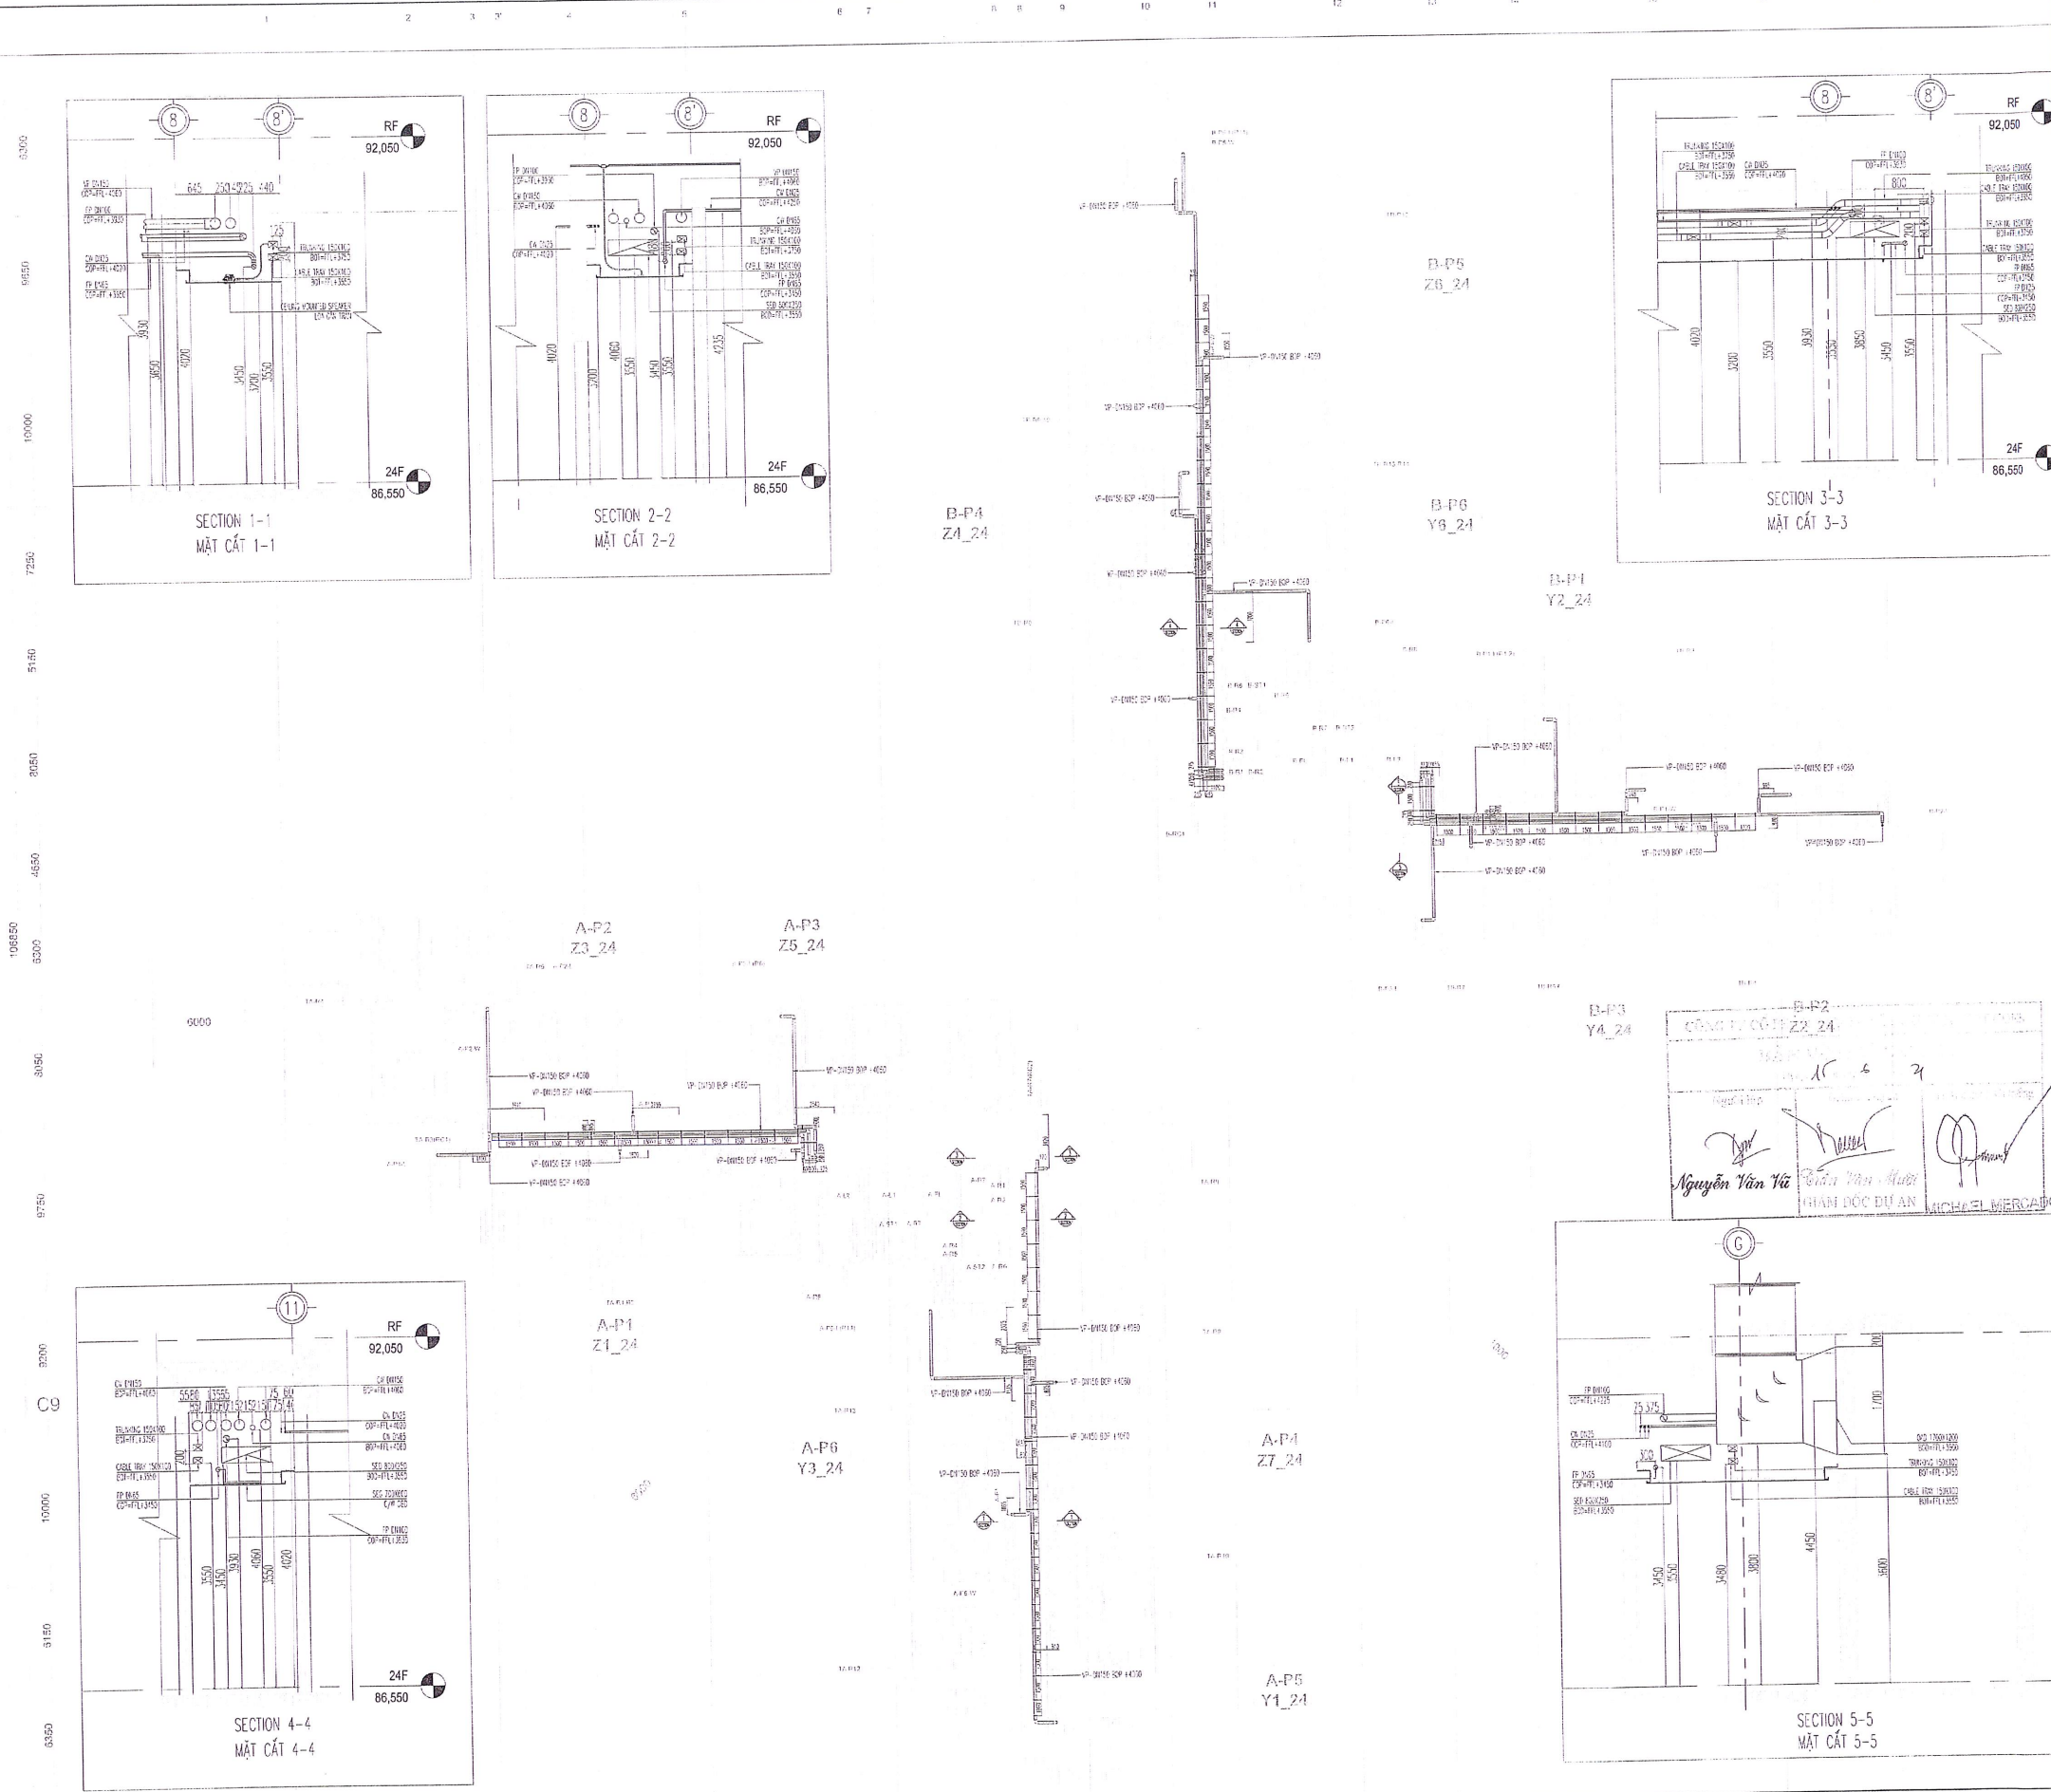

PROJECT/ DỰ ÁN	
SORA	
SORA GARDENS II PROJECT	
ADD : Lot.C17, SORA Garden I Building, Hung Vuong Blvd, Hoa Phu Ward, Thu Dau Mot City, Binh Duong Province, Viet Nam	
OWNER/ CHỦ ĐẦU TƯ:	
BTMJR INVESTMENT LIMITED COMPANY	
REPT. OF OWNER: ĐẠI DIỆN CHỦ ĐẦU TƯ	MR.
CHECKED BY: KIỂM TRA	MR.
CONSULTANT/ TƯ VẤN GIÁM SÁT:	
ARTELIA	
ARTELIA VIET NAM - Groupe ARTELIA	
ADD : 06 Phùng Khắc Khoan Street, Dakao Ward, District 1, HCMC, Vietnam.	
TEL : (84 28) 38 22 13 14	
FAX : (84 28) 38 23 81 07	
Website : www.arteliagroup.com	
REPT. OF CONSULTANT: ĐẠI DIỆN TƯ VẤN	MR.
CHECKED BY: KIỂM TRA	MR.
GENERAL CONTRACTOR/ TỔNG THẦU:	
NEWTECONS	
ADD : Floor 1st - 2nd, Cotecons Office Building No. 236/6 Dien Bien Phu St, Ward 12 Binh Thanh Dist, HCMC	
TEL : (84-28) 514 6699	
FAX : (84-28) 514 6677	
E-mail : contact@newtecons.vn	
Website : www.newtecons.vn	
SITE MANAGER: CHỈ HUY TRƯỞNG	ENG. NGUYEN VAN HAU
CHECKED BY: KIỂM TRA	ENG. NGUYEN PHUONG LOAN
DRAWN BY: NGƯỜI VẼ	ENG. HO QUANG DIEN
ITEM/ HẠNG MỤC	
SUPER STRUCTURE	
CÔNG VIỆC PHẦN THÂN	
MEP WORK	
CÔNG VIỆC HỆ THỐNG CƠ ĐIỆN	
AS-BUILT MEP SYSTEM DRAWING	
BẢN VẼ HOÀN CÔNG HỆ THỐNG MEP	
DRAWING/ TÊN BẢN VẼ:	
NOTES/ GHI CHÚ: KEY PLAN	
SCALE/ TỶ LỆ: 1/200	DATE/ NGÀY: 03/03/2021
DRAWING NO./ SỐ HẸO BẢN VẼ: SORA B-P2-MEP-WD-HHC-10	REV/ HẸO CHỈNH: 0.0
PAGE/ TRANG:	



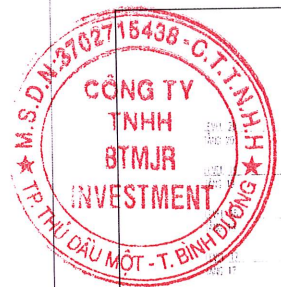


LEGENDS/KÝ HIỆU

	GATE VALVE VAN CỬNG		CHECK VALVE VAN 1 CHẾU
	SOLENOID VALVE VAN ĐIỆN TỬ		BALL VALVE VAN B
	Y-STRAINER LỌC Y		DRAIN OFF COCK VỖ XẢ
	FLEXIBLE RUBBER EXPANSION BELLOWS CÁO SU MỀM HỖ DẦU		FLEXIBLE CONNECTION HỖ MỀM


NOTES/CHÚ GIẢI

- FUEL OIL SYSTEM DESIGN IS BASED ON ASTM GRADE #2 FUEL OIL
THIẾT KẾ CỦA HỆ THỐNG CẤP NHIÊN LIỆU DẦU VÀO ASTM GRADE#2
- BULK TANK & PIPE MATERIAL FABRICATION HAVE TO FOLLOW ASME STANDARD
BỒN DẦU CHỨNG VÀO VẬT LIỆU VÀ CÔNG NGHỆ CHẾ TẠO THEO TIÊU CHUẨN ASME
- APPOINTED SUPPLIER CAN MODIFY BUT NOT TO
CHANGE GENERAL SCHEMATIC
NHÀ CUNG CẤP CHẤP THIẾT BỎ NƯỚC CHẾ NHIÊN LIỆU HẸU CHẾ NHƯ CHUNG
PHẢI HỢP NHỚNG KHÔNG ĐƯỢC THAY NỔI NGUYÊN LÝ CHUNG

CALCULATION - OIL TANK ARCHIVE/TÍNH TOÁN - TRỒ LƯỜNG BỒN DẦU

FUEL CONSUMPTION (1500KVA) 331L/H
1 GENSET RUNNING IN 3 HOURS 331x3=993L
SELECT DAILY TANK 1200L
2 GENSETS RUNNING IN 24 HOURS 331x24=7944L
SELECT STORAGE TANK 2000L

NHIÊN LIỆU THỂ DẦU MÀU PHẠT (1500KVA) 331L/H
1 MÁY PHÁT HOẠT ĐỘNG TRONG 3 GIỜ 331x3=993L
CHỌN BỒN DẦU HÀNG NGÀY 1200L
2 MÁY PHÁT HOẠT ĐỘNG TRONG 24 GIỜ 331x24=7944L
CHỌN BỒN DẦU CHỨNG 2000L

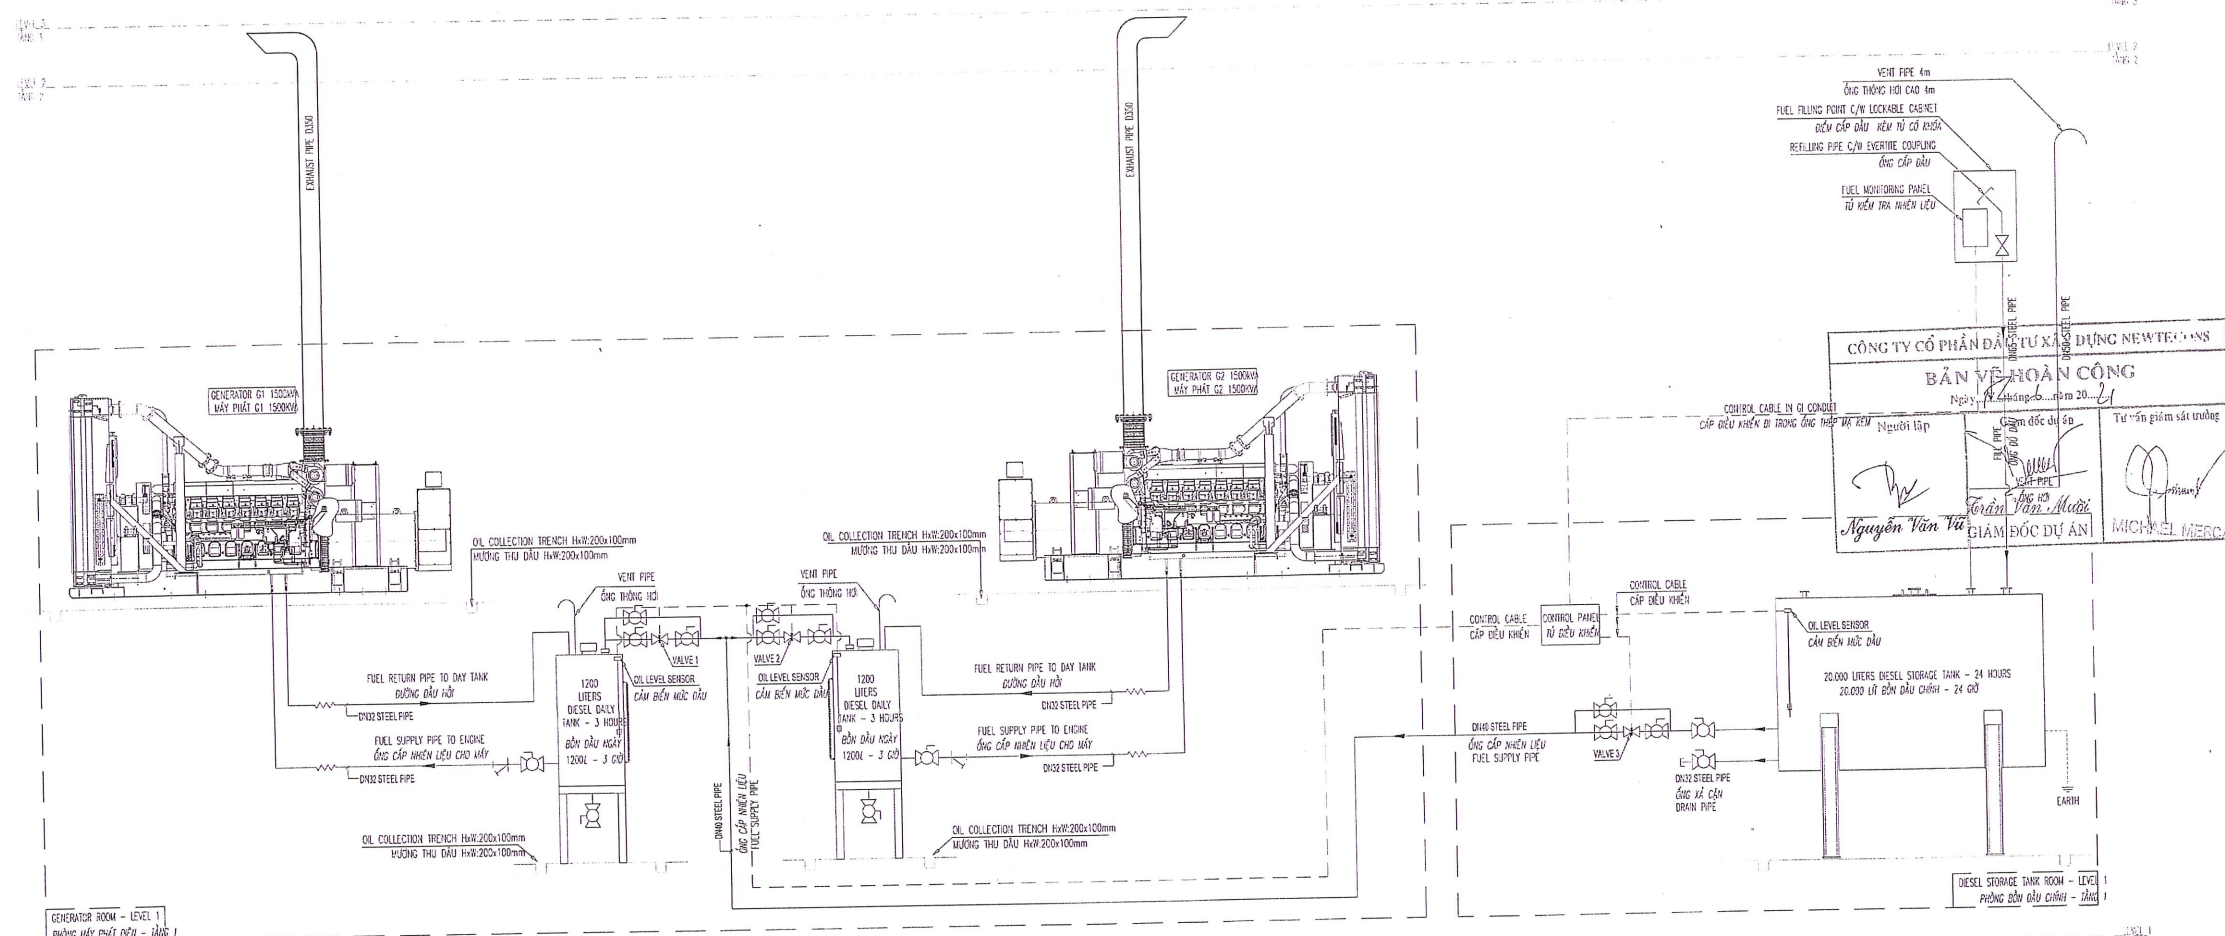

SCHEMATIC FOR FUEL SYSTEM
SƠ ĐỒ NGUYÊN LÝ HỆ THỐNG DẦU

PROJECT/DỰ ÁN:

SORA

SORA GARDENS II PROJECT

ADD : Lot C17, SORA Garden I Building, Hung Vuong Blvd
Hoa Phu Ward, Thủ Đức City,
Bình Dương Province, Viet Nam

OWNER/ CHỦ ĐẦU TƯ:

BTMJR

INVESTMENT LIMITED COMPANY

REPT. OF OWNER:
ĐẠI DIỆN CHỦ ĐẦU TƯ

CHECKED BY:
KIỂM TRA

CONSULTANT/ TƯ VẤN GIÁM SÁT:

ARTELIA

ARTELIA VIET NAM - Groupe ARTELIA

ADD : 06 Phung Khanh Khoan street, Dakao Ward,
District 1, HCMC - Vietnam .
TEL : (84-28) 38 22 13 14
FAX : (84-28) 38 22 61 07
Website : www.arteliagroup.com

REPT. OF CONSULTANT:
ĐẠI DIỆN TƯ VẤN

CHECKED BY:
KIỂM TRA

GENERAL CONTRACTOR/ TỔNG THẦU:

NEWTECONS

NEWTECONS
Build on Trust

ADD : Floor 1st - 2nd, Cotecons Office Building
No. 236/6 Dien Bien Phu Str
Ward 17 Binh Thanh Dist. HCMC
TEL : (84-28) 514 6909
FAX : (84-28) 514 6577
E-mail : contact@newtecons.vn
Website : www.newtecons.vn

SITE MANAGER:
CHỈ HUY TRƯỞNG

CHECKED BY:
KIỂM TRA

DRAWN BY:
NGƯỜI VẼ

ITEM/ HẠNG MỤC:

SUPER STRUCTURE

CÔNG VIỆC PHẦN THÂN

MEP WORK

CÔNG VIỆC HỆ THỐNG CƠ ĐIỆN

AS-BUILD GEN SYSTEM DRAWING

BẢN VẼ HOÀN CÔNG HỆ THỐNG MÁY PHÁT ĐIỆN


DRAWING/ TÊN BẢN VẼ:

SCHEMATIC FOR FUEL SYSTEM/ SƠ ĐỒ NGUYÊN LÝ HỆ THỐNG DẦU


NOTE/ GHI CHÚ: KEY PLAN

SCALE/ TỈ LỆ: DATE/ NGÀY: 03/2021 NEW HỒI CHỨC: 0.0

DRAWING NO/ SỐ HỒI BẢN VẼ: SORA II-P2-ITC-ELE-BD-GEN-010 PAGE/ TRANG: 10

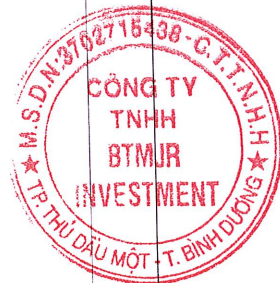

Tổng / Total: 39
Chỗ đậu xe/ Normal Type: 3
Chỗ đậu xe cơ khí kiểu thang nâng 1 xe/ Lift Type (1 Aisle): 2
Chỗ đậu xe cơ khí kiểu thang nâng 2 xe/ Lift Type (2 Aisle): 5
Chỗ đậu xe cơ khí kiểu thang nâng 3 xe/ Lift Type (3 Aisle): 2

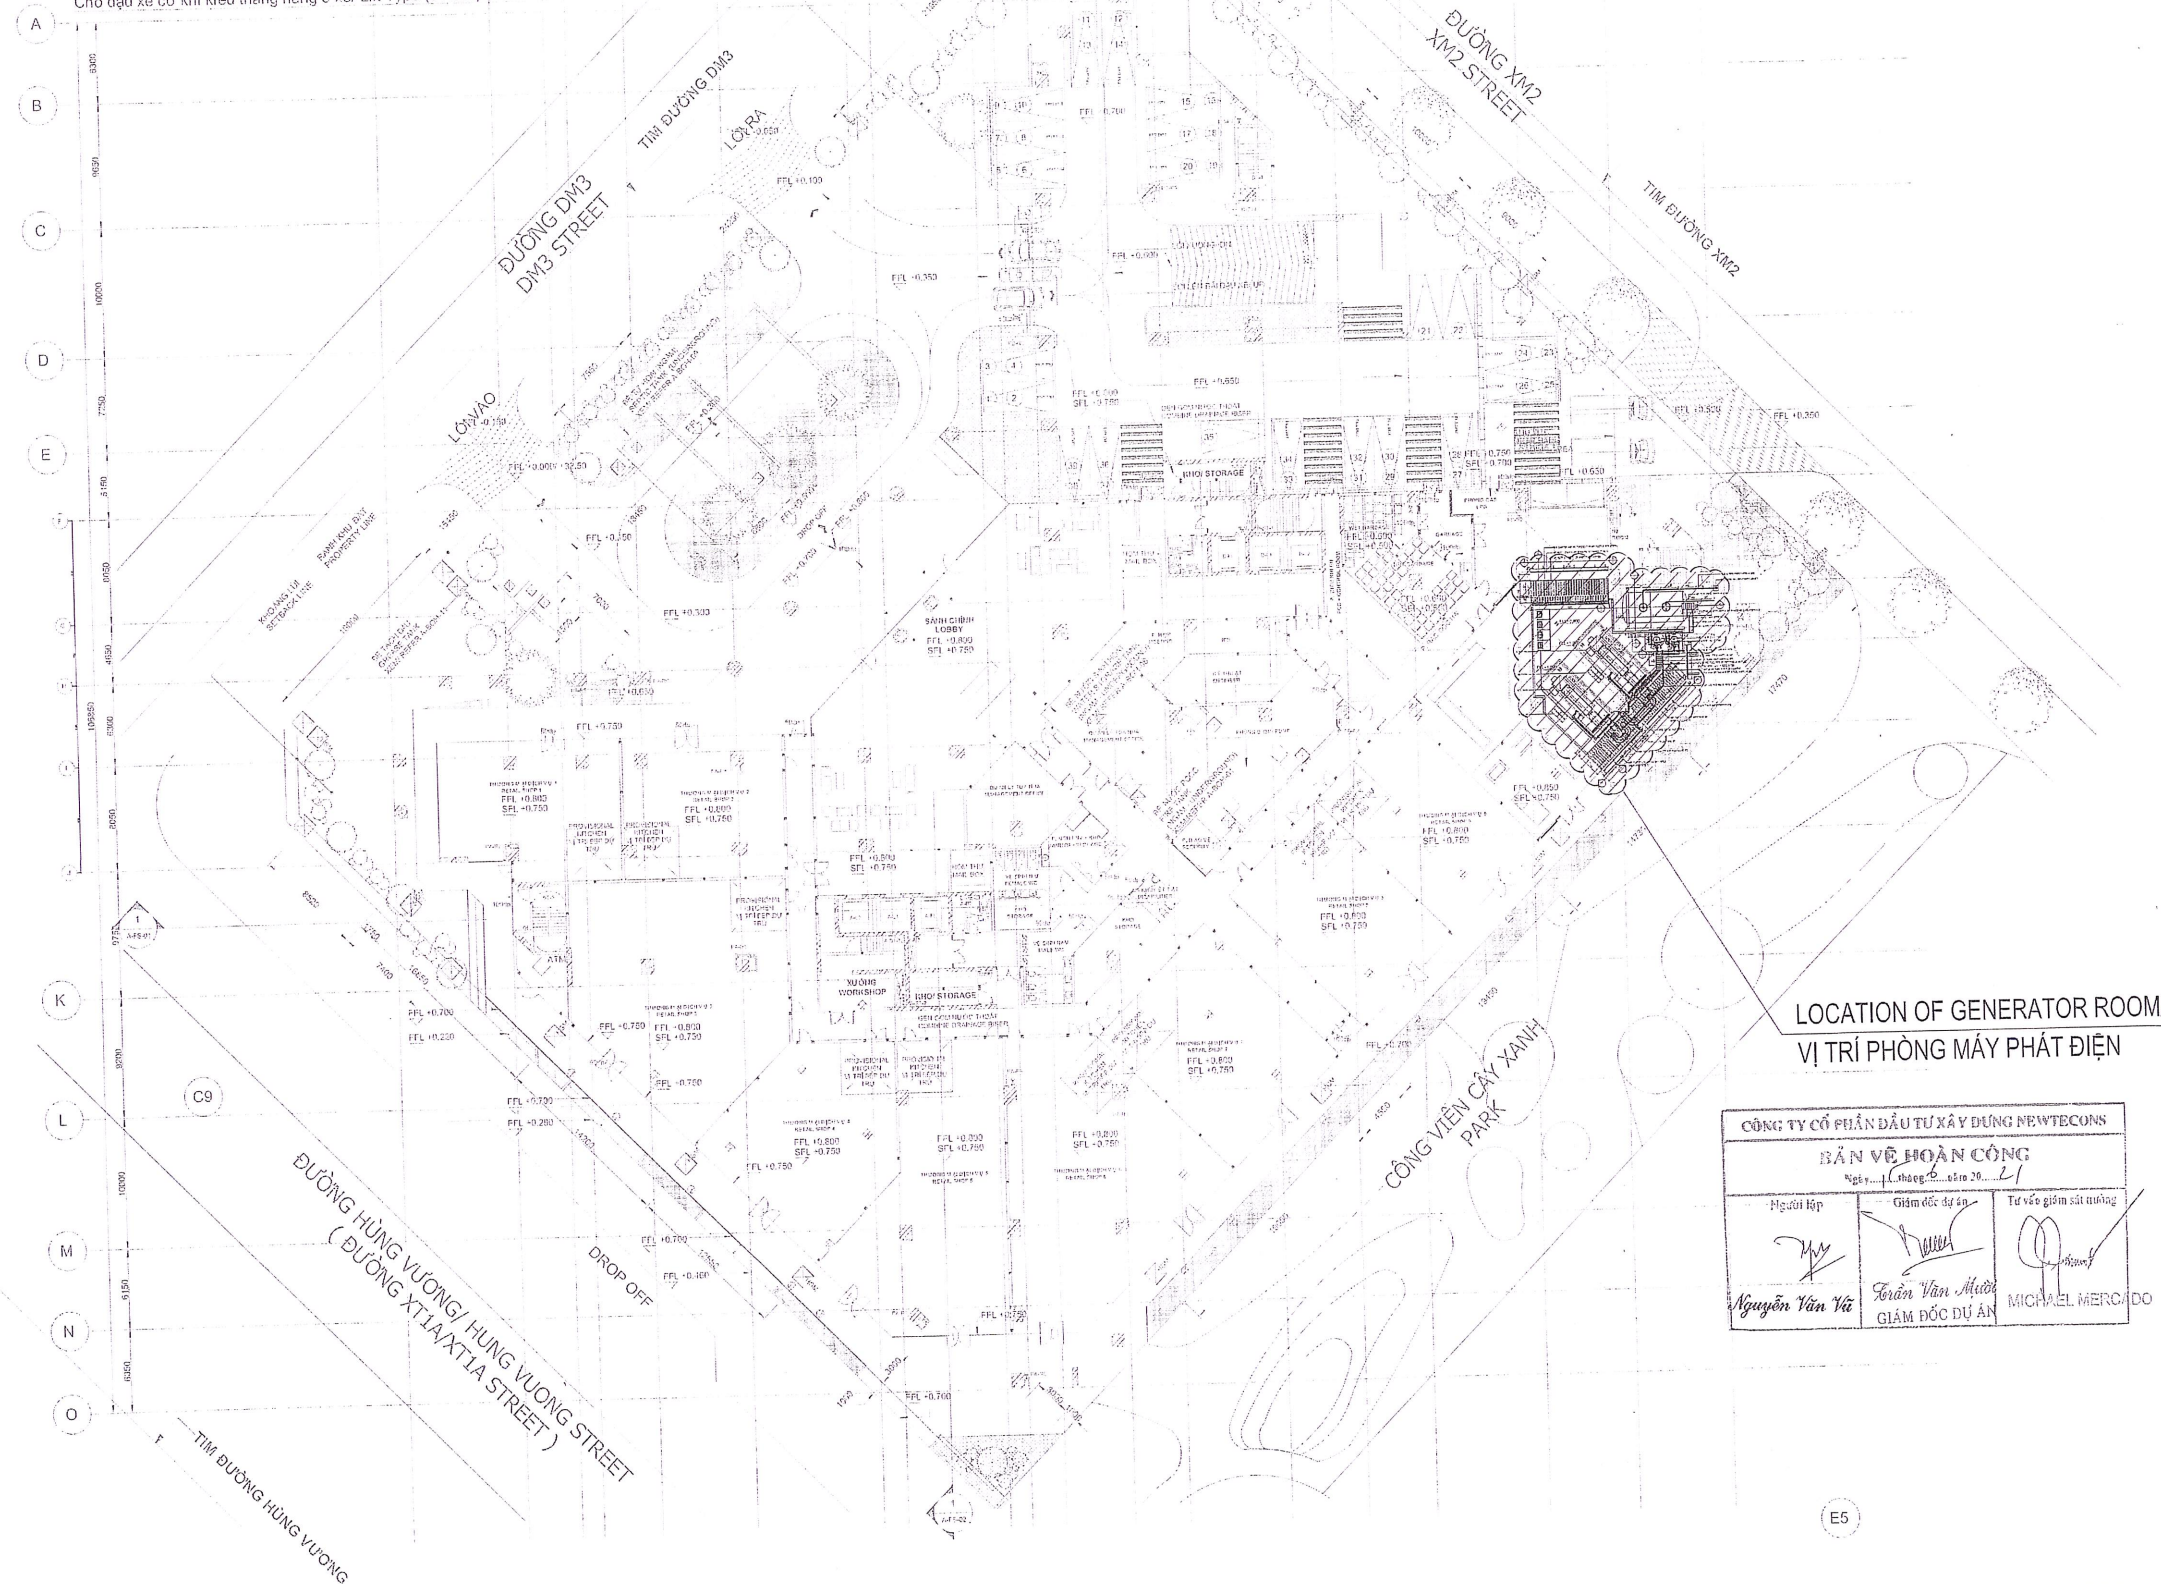

LOCATION OF GENERATOR ROOM/
VỊ TRÍ PHÒNG MÁY PHÁT ĐIỆN

CÔNG TY CỔ PHẦN ĐẦU TƯ XÂY DỰNG NEWTECONS		
BẢN VẼ HOÀN CÔNG		
Ngày: 11 tháng 05 năm 2021		
Người lập	Giám đốc dự án	Tư vấn giám sát trưởng
GIÁM ĐỐC DỰ ÁN		

PROJECT: SORA GARDENS II PROJECT	
ADD: Lot C17, SORA Garden I Building, Hung Vuong Blvd, Hoa Phu Ward, Thu Dau Mot City, Binh Duong Province, Viet Nam	
OWNER/ CHỦ ĐẦU TƯ: BTMJR INVESTMENT LIMITED COMPANY	
REPT. OF OWNER: BAI DIEN CHU ĐẦU TƯ	MR.
CHECKED BY: KIỂM TRA	MR.
CONSULTANT/ TƯ VẤN GIÁM SÁT: ARTELIA	
ARTELIA VIET NAM - Groupe ARTELIA	
ADD: 06 Phung Khanh Khoan street, Dakao Ward, District 1, HCMC, Vietnam	
TEL: (84 28) 38 22 13 14	
FAX: (84 28) 38 22 13 17	
Website: www.arteliagroup.com	
REPT. OF CONSULTANT: BAI DIEN TVGS	MR.
CHECKED BY: KIỂM TRA	MR.
GENERAL CONTRACTOR/ TỔNG THẦU: NEWTECONS	
ADD: Floor 1st-2nd, Colcocons Office Building, No. 236/6 Dien Bien Phu Str, Ward 17 Binh Thanh Dist, HCMC	
TEL: (84-28) 514 6699	
FAX: (84-28) 514 6677	
E-mail: contact@newtecons.vn	
Website: www.newtecons.vn	
SITE MANAGER: CHỦ HUY TRƯỞNG	ENG. NGUYỄN VĂN HỮU
CHECKED BY: KIỂM TRA	ENG. VŨ GIA TRUNG
DRAWN BY: NGUYỄN VĂN	ENG. LÊ ĐÌNH HUY
ITEM NAME: SUPER STRUCTURE CÔNG VIỆC PHẦN THÂN	
MEP WORK CÔNG VIỆC HỆ THỐNG CƠ ĐIỆN	
AS-BUILD GEN SYSTEM DRAWING	
BẢN VẼ HOÀN CÔNG HỆ THỐNG MÁY PHÁT ĐIỆN	
DRAWING/ TÊN BẢN VẼ: PLAN OF GENERAL LEVEL 1 MẶT BẰNG TỔNG THỂ TẦNG 1	
NOTE/ GHI CHÚ: KEY PLAN	
SCALE/ TỈ LỆ: DATE/ NGÀY: 03/2021	REV/ HỮU CHÍNH: 03
DRAWING NO/ SỐ HIỆU BẢN VẼ: SORA II-P2-NTC-ELE-SD-GEN-001	PAGE/ TRANG: 01




LPG

PB-R2

N2 ROOM

ST-5

PB-R3

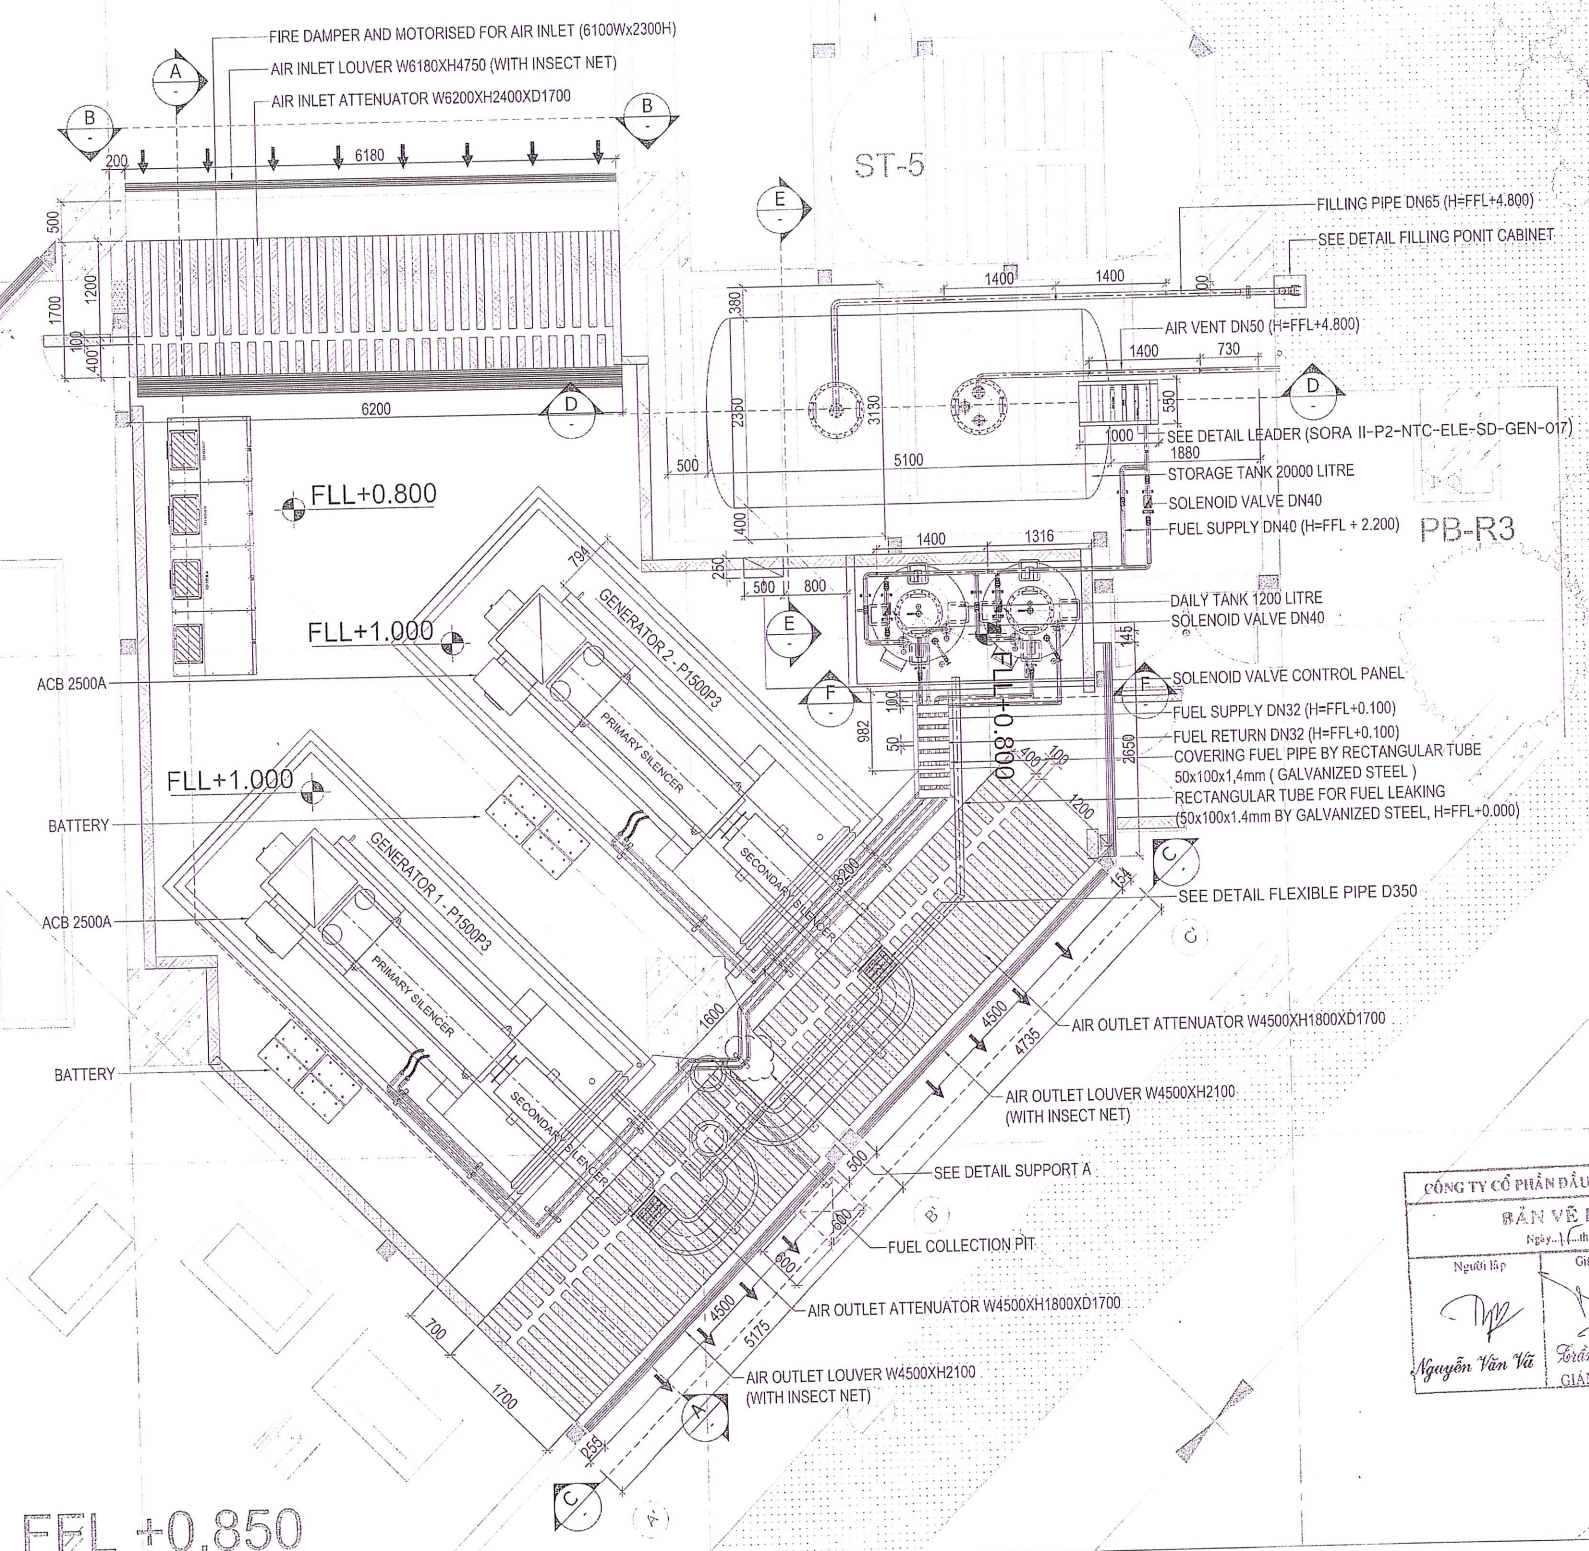

CÔNG TY CỔ PHẦN ĐẦU TƯ XÂY DỰNG NEWTECONS

BẢN VẼ HOÀN CÔNG

Ngày.../.../... năm 20...
Giám đốc dự án: *Trần Văn Mười*

PLAN OF GENERATOR ROOM (LEVEL 1)/ MẶT BẰNG PHÒNG MÁY PHÁT ĐIỆN (TẦNG 1)

PROJECT: SORA GARDENS II PROJECT

ADD: Lot C17, SORA Garden I Building, Hung Vuong Blvd, Hoa Phu Ward, Thu Dau Mot City, Binh Duong Province, Viet Nam

OWNER/ CHỦ ĐẦU TƯ: BTMJR INVESTMENT LIMITED COMPANY

REPT. OF OWNER: Đại diện chủ đầu tư

CHECKED BY: MR. KIỂM TRA

CONSULTANT/ TƯ VẤN GIÁM SÁT: ARTELIA

ARTELIA VIET NAM - Groupe ARTELIA

ADD: 06 Phùng Khắc Khoan street, Dakao Ward, District 1, HCMC - Vietnam

TEL: (84-28) 35 22 13 14

FAX: (84-28) 35 23 81 07

Website: www.arteliagroup.com

REPT. OF CONSULTANT: Đại diện tư vấn

CHECKED BY: MR. KIỂM TRA

GENERAL CONTRACTOR/ TỔNG THẦU: NEWTECONS

ADD: Floor 1st - 2nd, Coletecons Office Building No. 2506 Dien Bien Phu Str Ward 17 Binh Thanh Dist. HCMC

TEL: (84-28) 514 6599

FAX: (84-28) 514 6577

E-mail: contact@newtecons.vn

Website: www.newtecons.vn

SITE MANAGER: GIỚI HUY THƯỜNG

ENG. NGUYEN VAN HUU

CHECKED BY: MR. KIỂM TRA

ENG. VO GIA TRONG

DRAWN BY: NGUYEN VAN VU

ENG. LE DINH HUY

ITEM HANG MỤC:

SUPER STRUCTURE

CÔNG VIỆC PHẦN THÂN

MEP WORK

CÔNG VIỆC HỆ THỐNG CƠ ĐIỆN

AS-BUILD GEN SYSTEM DRAWING


BẢN VẼ HOÀN CÔNG HỆ THỐNG MÁY PHÁT ĐIỆN

DRAWING TÊN BẢN VẼ: PLAN OF GENERATOR ROOM (LEVEL 1)/ MẶT BẰNG PHÒNG MÁY PHÁT ĐIỆN (TẦNG 1)

NOTE/ GHI CHÚ: KEY PLAN

SCALE/ TỈ LỆ: DATE/ NGÀY: 03/2021 NEW HIỆU CHỈNH: 0.0



DRAWING NO./ SỐ HIỆU BẢN VẼ: SORA II-P2-NTC-ELE-SD-GEN-002 PAGE/ TRANG: 02

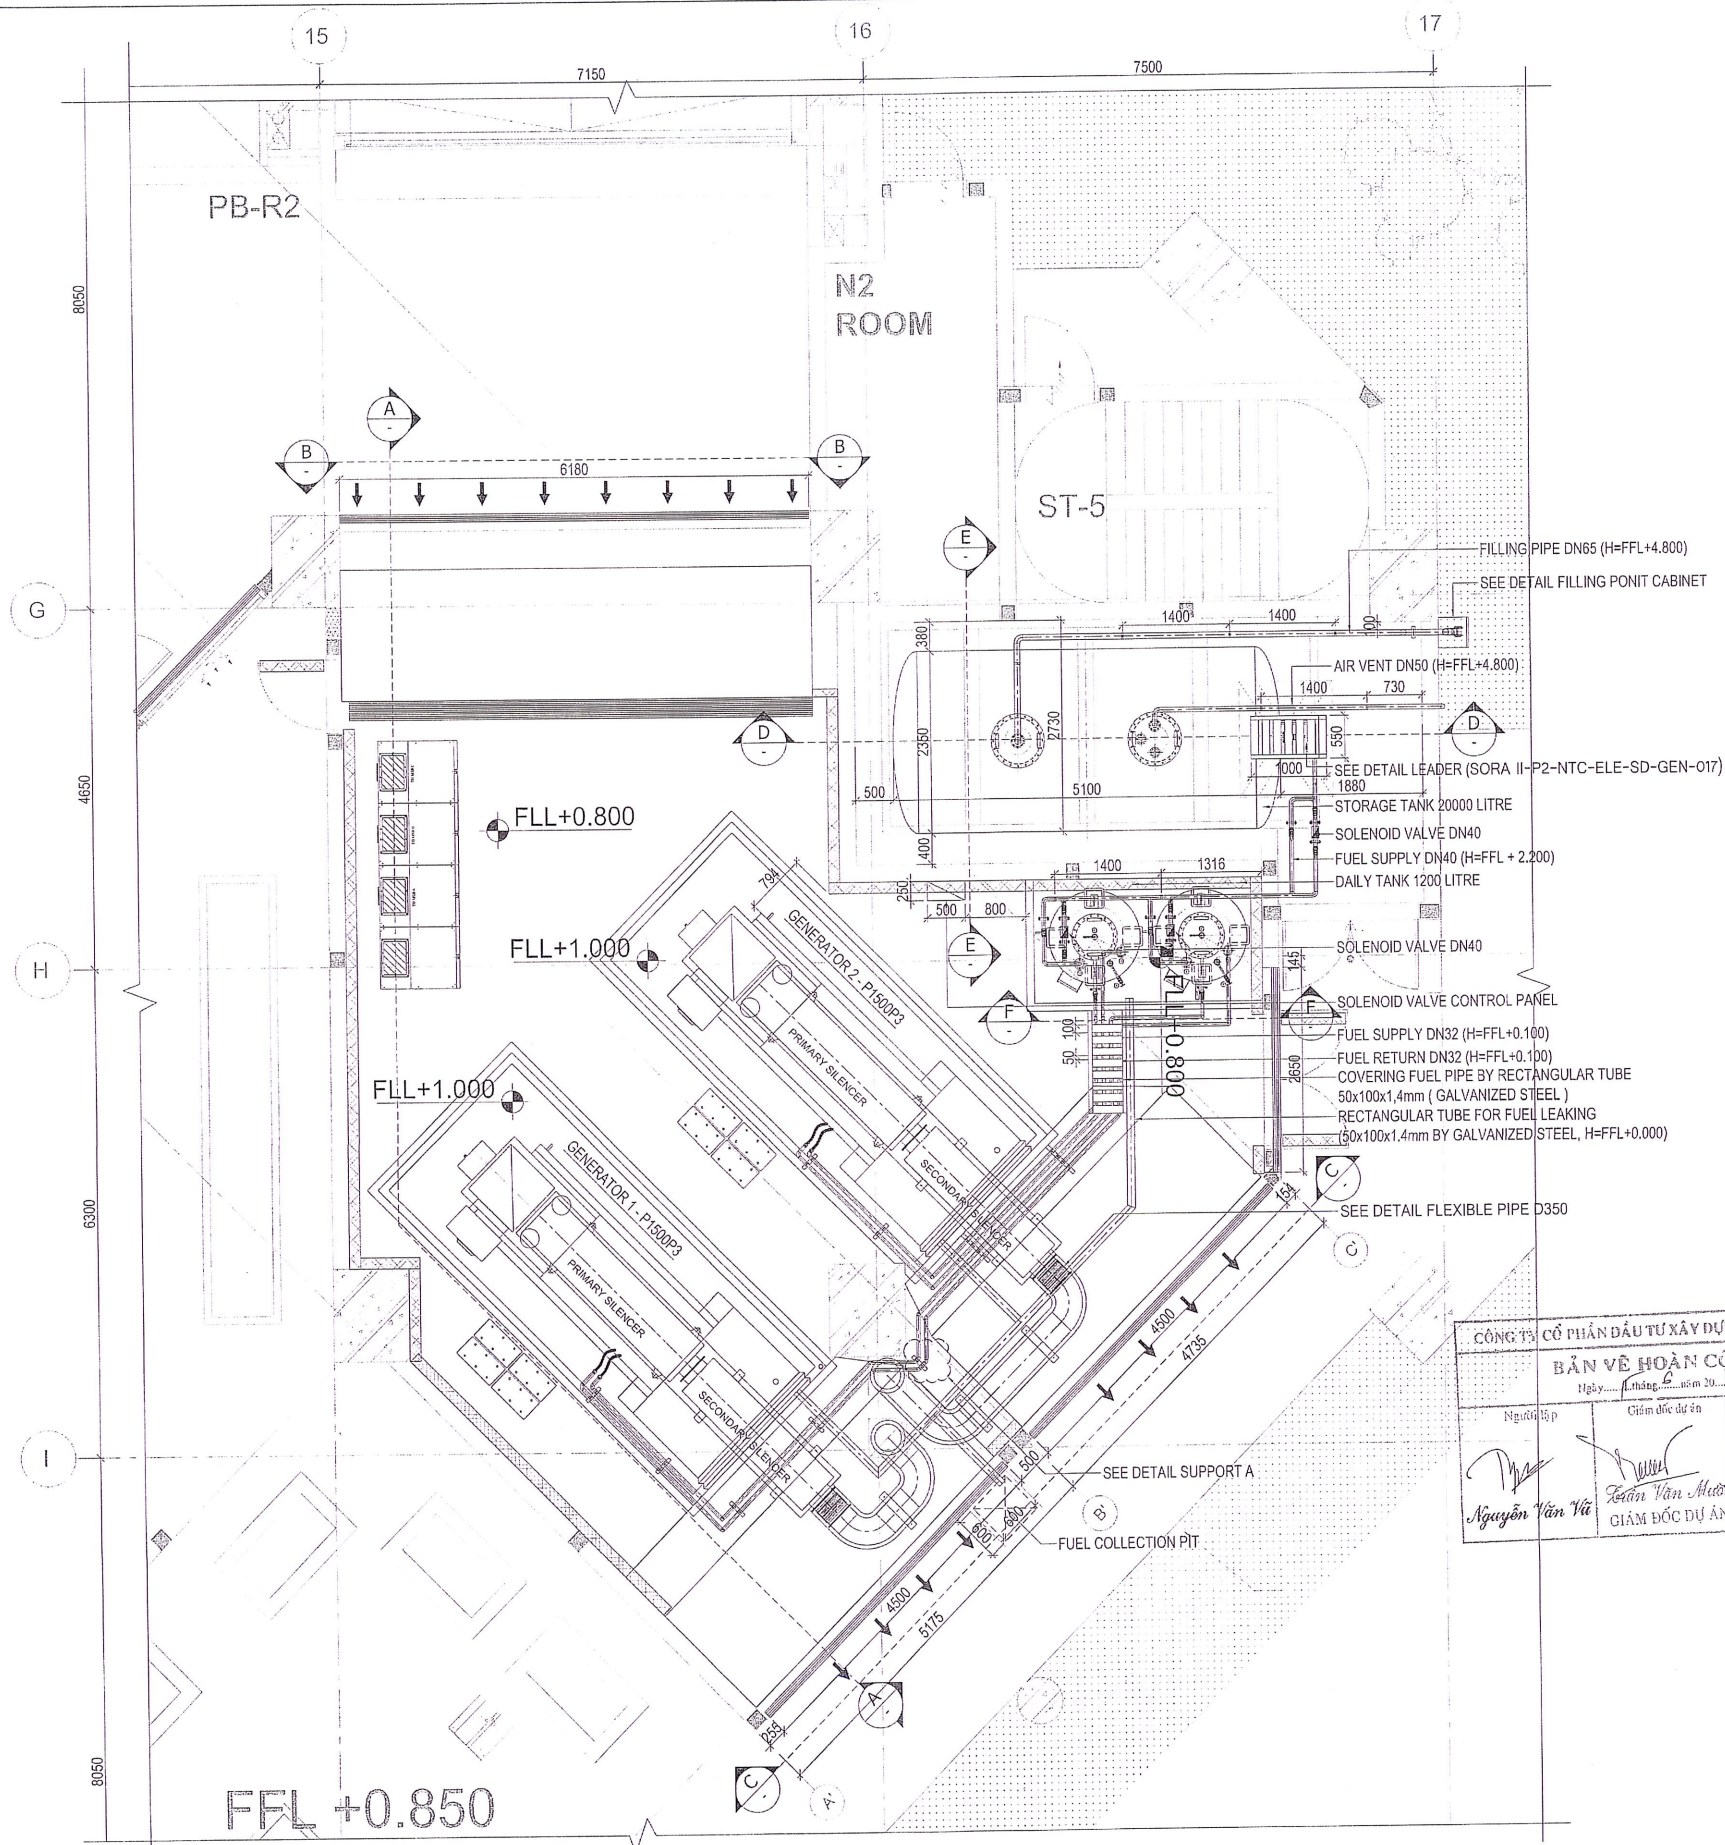

CÔNG TY CỔ PHẦN ĐẦU TƯ XÂY DỰNG NEWTECONS
BẢN VẼ HOÀN CÔNG
Ngày... tháng... năm 20...
Người lập: Nguyễn Văn Vũ

PLAN OF FUEL SYSTEM AND CHIMNEY (LEVEL 1)/ MẶT BẰNG HỆ THỐNG DẦU VÀ ỒNG KHỎI (TẦNG 1)


PROJECT/ DỰ ÁN: SORA SORA GARDENS II PROJECT ADD : Lot.C17, SORA Garden I Building, Hung Vuong Blvd Hoa Phu Ward, Thu Dau Mot City, Binh Duong Province, Viet Nam		
OWNER/ CHỦ ĐẦU TƯ: BTMJR INVESTMENT LIMITED COMPANY		
DEPT. OF OWNER: ĐẠI DIỆN CHỦ ĐẦU TƯ	MR.	
CHECKED BY: KIỂM TRA	MR.	
CONSULTANT/ TƯ VẤN GIÁM SÁT: ARTELIA ARTELIA VIET NAM - Groupe ARTELIA ADD : 05 Phung Khắc Khoan street, Dakao Ward, District 1, HCMC - Vietnam. TEL : (84-28) 38 22 13 14 FAX : (84-28) 38 23 81 07 Website : www.arteliagroup.com		
DEPT. OF CONSULTANT: ĐẠI DIỆN TVGS	MR.	
CHECKED BY: KIỂM TRA	MR.	
GENERAL CONTRACTOR/ TỔNG THẦU: NEWTECONS ADD : Floor 1st - 2nd, Cotecons Office Building No. 236/6 Dien Bien Phu Str Ward 17 Binh Thanh Dist, HCMC TEL : (84-28) 514 6999 FAX : (84-28) 514 6977 E-mail : contact@newtecons.vn Website : www.newtecons.vn		
SITE MANAGER: CHỈ HUY TRƯỞNG	ENG. NGUYEN VAN HUU	
CHECKED BY: KIỂM TRA	ENG. VO GIA TRONG	
DRAWN BY: NGƯỜI VẼ	ENG. LE DINH HUY	
ITEM/HÀNG MỤC: SUPER STRUCTURE CÔNG VIỆC PHẦN THÂN MEP WORK CÔNG VIỆC HỆ THỐNG CƠ ĐIỆN AS-BUILD GEN SYSTEM DRAWING BẢN VẼ HOÀN CÔNG HỆ THỐNG MÁY PHÁT ĐIỆN DRAWING/ TÊN BẢN VẼ: PLAN OF FUEL SYSTEM AND CHIMNEY (LEVEL 1)/ MẶT BẰNG HỆ THỐNG DẦU VÀ ỒNG KHỎI (TẦNG 1) NOTE/ GHI CHÚ. KEY PLAN		
SCALE/ TỶ LỆ:	DATE/ NGÀY: .../.../2021	REV/ HIỆU CHỈNH: 0.0
DRAWING NO/ SỐ HIỆU BẢN VẼ: SORA II-P2-NTC-ELE-SD-GEN-003		PAGE/TRANG: 03

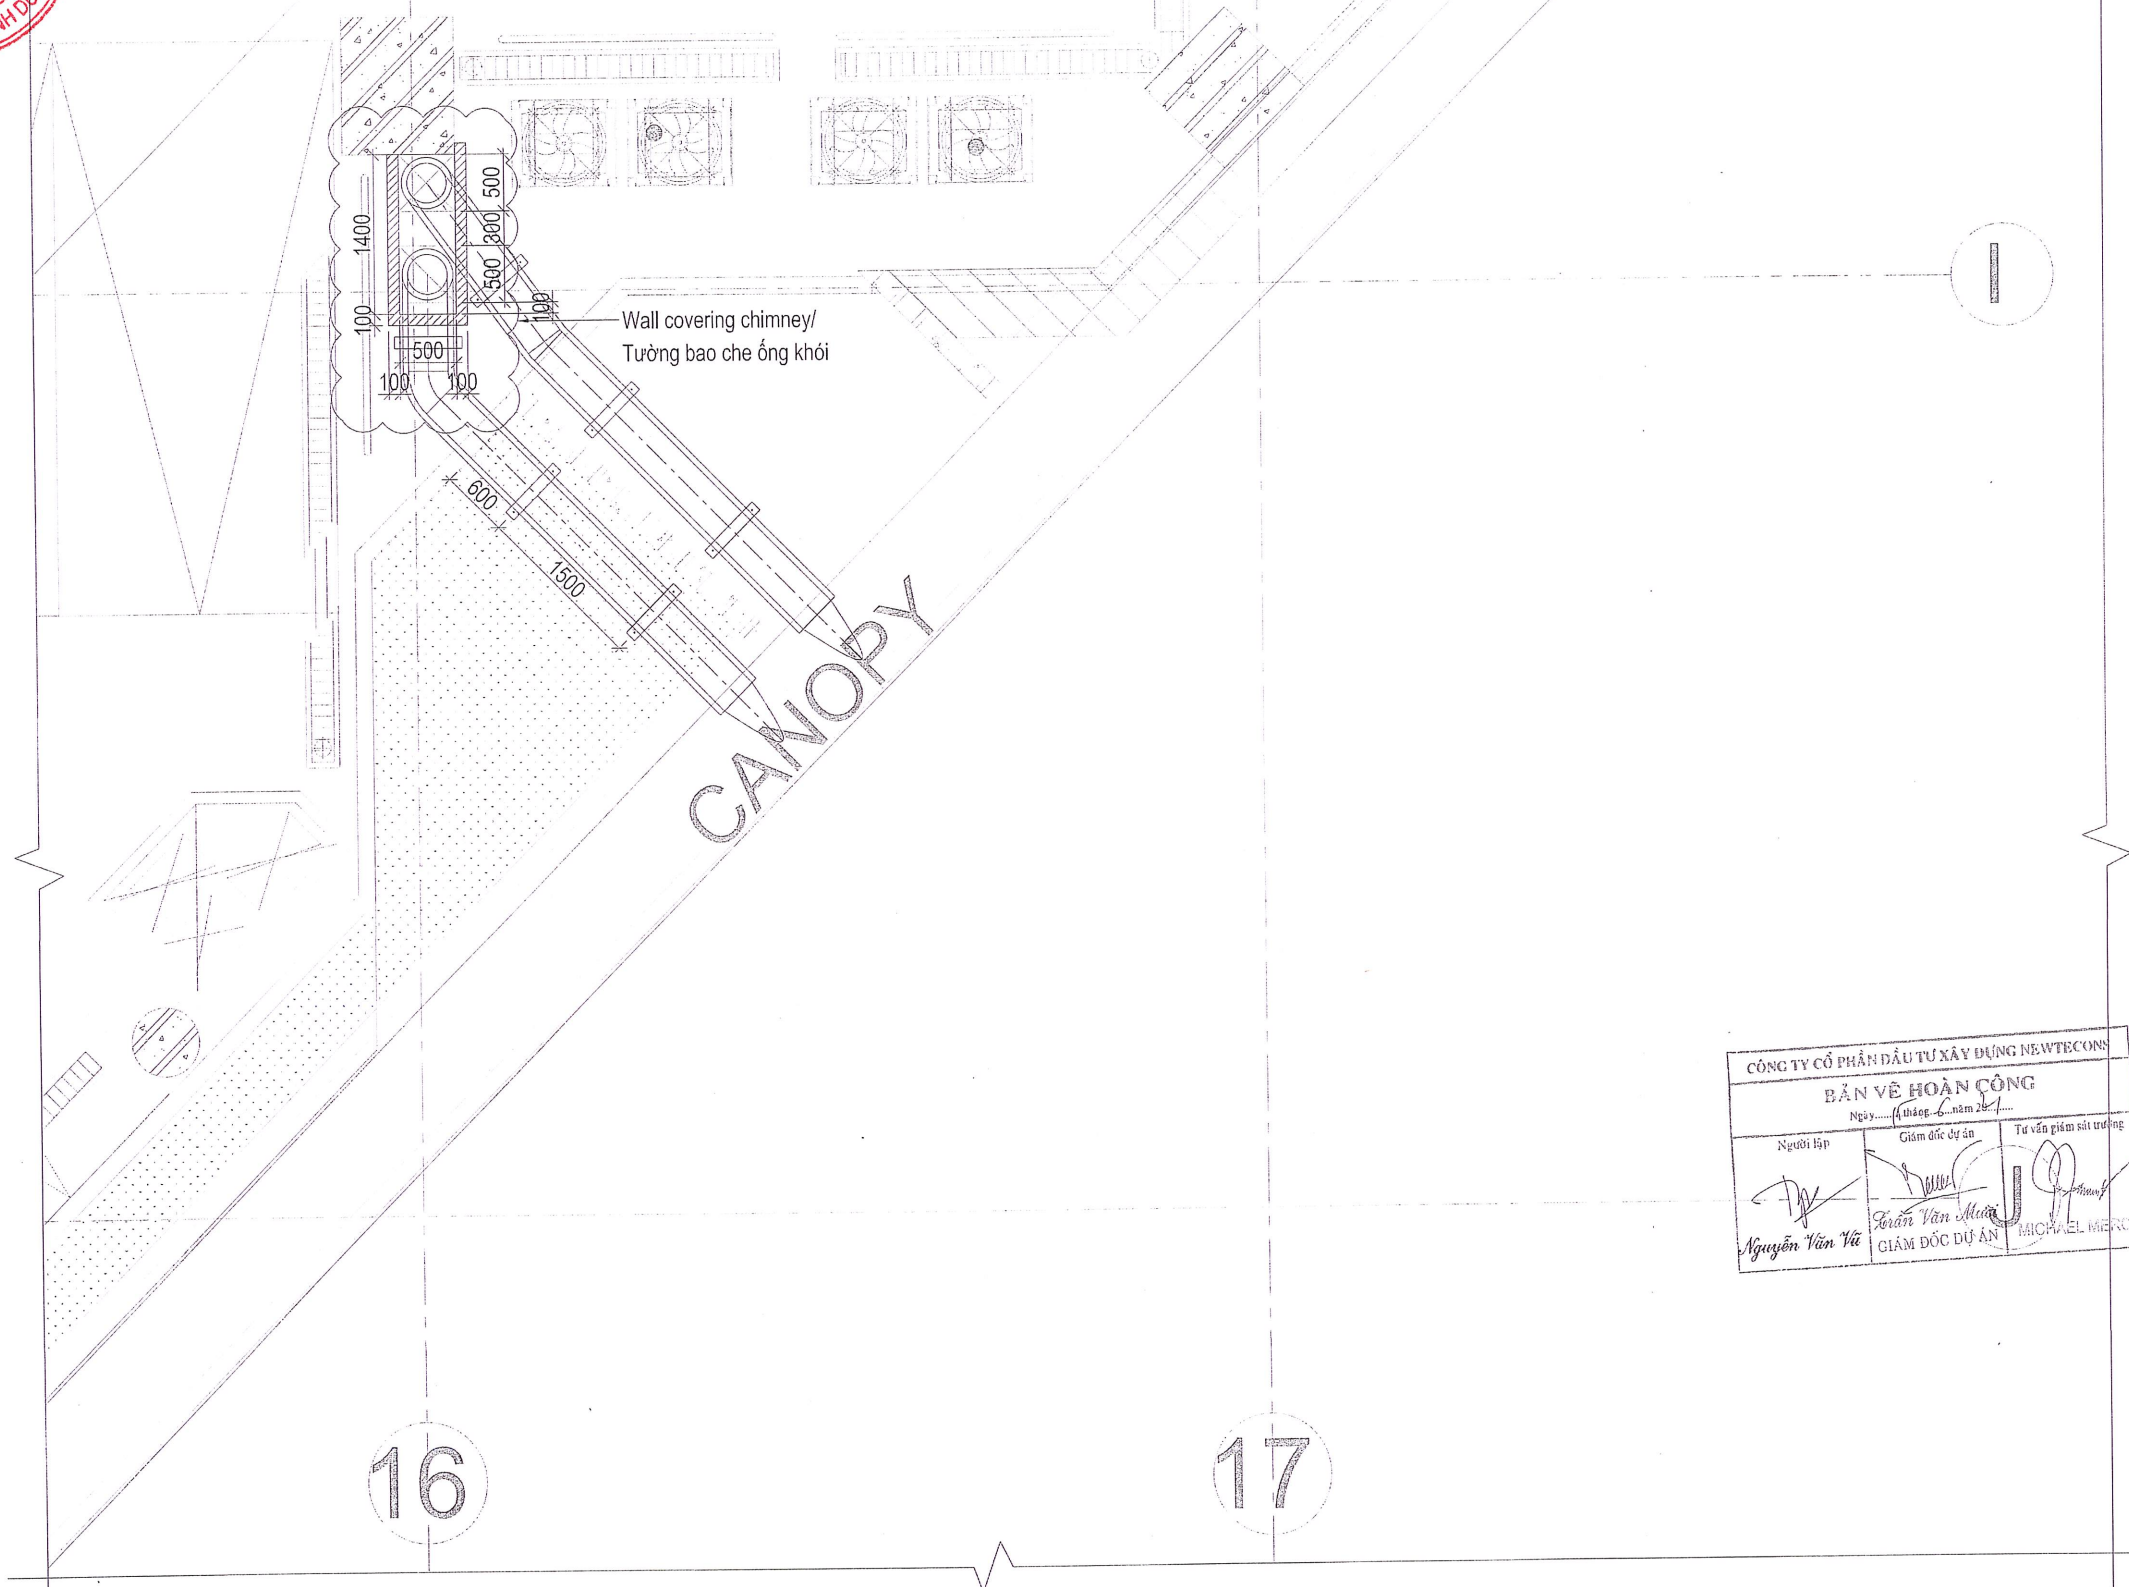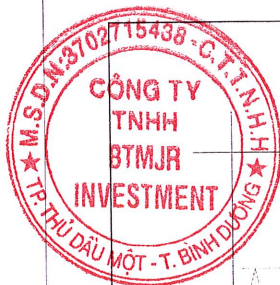

CÔNG TY CỔ PHẦN ĐẦU TƯ XÂY DỰNG NEWTECONS		
BẢN VẼ HOÀN CÔNG		
Ngày: 14 tháng 6 năm 2021		
Người lập	Giám đốc dự án	Tư vấn giám sát trưởng
	GIÁM ĐỐC DỰ ÁN	

PLAN OF LEVEL 2 (LOCATION CHIMNEY)/ MẶT BẰNG TẦNG 2 (VỊ TRÍ ỐNG KHÓI)


PROJECT DƯ ÁN:		
SORA GARDENS II PROJECT		
ADD : Lot C17, SORA Garden I Building, Hung Vuong Blvd Hoa Phu Ward, Thu Dau Mot City, Binh Duong Province, Viet Nam		
OWNER/ CHỦ ĐẦU TƯ:		
BTMJR		
INVESTMENT LIMITED COMPANY		
REPT. OF OWNER:		
ĐẠI DIỆN CHỦ ĐẦU TƯ		
CHECKED BY:	MR.	
Kiểm tra		
CHECKED BY:	MR.	
Kiểm tra		
CONSULTANT/ TƯ VẤN GIÁM SÁT:		
ARTELIA VIET NAM - Groupe ARTELIA		
ADD : 06 Phung Khac Khanh street, Dakao Ward, District 1, HCMC - Vietnam		
TEL : (84 28) 38 22 13 14		
FAX : (84 28) 38 23 81 07		
Website : www.arteliagroup.com		
REPT. OF CONSULTANT:		
ĐẠI DIỆN TƯ VẤN		
CHECKED BY:	MR.	
Kiểm tra		
CHECKED BY:	MR.	
Kiểm tra		
GENERAL CONTRACTOR/ TỔNG THẦU:		
ADD : Floor 1st - 2nd, Corecons Office Building No. 235/6 Dien Bien Phu Str Ward 17 Binh Thanh Dist, HCMC		
TEL : (84-28) 514 6699		
FAX : (84-28) 514 6677		
E-mail : contact@newtecons.vn		
Website : www.newtecons.vn		
SITE MANAGER:		
CHỈ HUY TRƯỞNG		
CHECKED BY:	ENG. NGUYEN VAN HUU	
Kiểm tra		
CHECKED BY:	ENG. VO GI TRUNG	
Kiểm tra		
DRAWN BY:		
NGƯỜI VẼ		
CHECKED BY:	ENG. LE DINH HUY	
Kiểm tra		
ITEM HANG MUC:		
SUPER STRUCTURE		
CÔNG VIỆC PHẦN THÂN		
MEP WORK		
CÔNG VIỆC HỆ THỐNG CƠ ĐIỆN		
AS-BUILD GEN SYSTEM DRAWING		
BẢN VẼ HOÀN CÔNG HỆ THỐNG		
MÂY PHÁT ĐIỆN		
DRAWING/ TÊN BẢN VẼ:		
PLAN OF LEVEL 2 (LOCATION CHIMNEY)/		
MẶT BẰNG TẦNG 2 (VỊ TRÍ ỐNG KHÓI)		
NOTE/ GHI CHÚ: KEY PLAN		
SCALE/ TỈ LỆ:	DATE/ NGÀY:	REV/ HIỆU CHỈNH:
	03/2021	0.0
DRAWING NO/ SỐ HIỆU BẢN VẼ:	PAGE/ TRANG:	
SORA R-P2-NTC-ELE-SD-GEN-004	04	

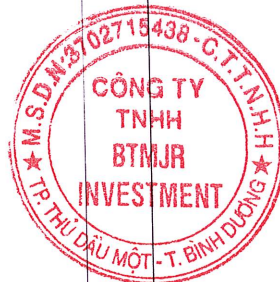

TẦNG 3
LEVEL 3
FFL +11.800

TẦNG 2
LEVEL 2
FFL +7.300

TẦNG 1
LEVEL 1
FFL +0.800

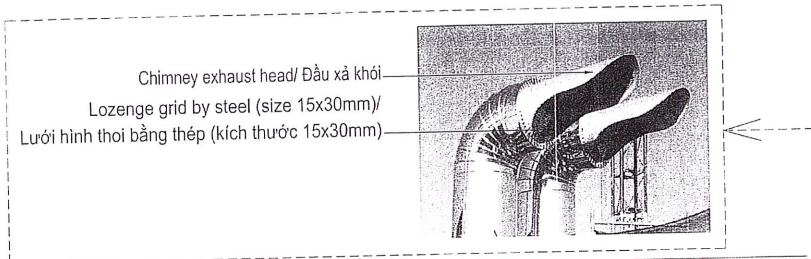

Chimney exhaust head/ Đầu xả khói
Lozenge grid by steel (size 15x30mm)/
Lưới hình thoi bằng thép (kích thước 15x30mm)

See detail chimney DN350, hanger/
Xem chi tiết ống khói DN350, giá treo
Wall covering chimney/
Tường bao che ống khói
Chimney D350x3mm by black steel/
Ống khói D350x3mm bằng thép đen
Plate steel thickness 2mm for fire stopping/
Thép tấm dày 2mm cho chống cháy lan

See detail support C /
Xem chi tiết giá đỡ C
Rockwool density 80 kg/m³/
Rockwool tỷ trọng 80 kg/m³
Plate steel thickness 2mm for fire stopping/
Thép tấm dày 2mm cho chống cháy lan
See detail acoustic treatment for walls/
Xem chi tiết tiêu âm tường

Air outlet attenuator W4500xH1800xD1700/
Khối tiêu âm gió ra W4500xH1800xD1700
Air outlet louver W4500xH2100 (with insect net)/
Louver gió ra W4500xH2100

Rectangular tube for fuel-leaking
(50x100x1.4mm by galvanized steel, H=FFL+0.000)





See detail acoustic treatment for ceiling/ Xem chi tiết tiêu âm trần
Fire damper and motorised for air inlet (W6100xH2300)
Air inlet attenuator W6200XH2400XD1675/ Khối tiêu âm gió vào W6200XH2400XD1700
Inside by alumium board (600x600)/ Mặt trong bằng tấm nhôm lỗ (600x600)
Air inlet louver W6180XH4750 (with insect net)/ Louver gió vào W6180XH4750 (kèm lưới chắn côn trùng)

Anchor bolt M16/ Tắc kê dạn M16

SECTION A-A/ MẶT CẮT A-A

PROJECT/ DỰ ÁN: SORA GARDENS II PROJECT ADD : Lot C17, SORA Garden I Building, Hung Vuong Blvd Hoa Phu Ward, Thu Dau Mot City, Binh Duong Province, Viet Nam		
OWNER/ CHỦ ĐẦU TƯ: BTMJR INVESTMENT LIMITED COMPANY		
REPL. OF OWNER: ĐẠI DIỆN CHỦ ĐẦU TƯ	MR.	
CHECKED BY: KIỂM TRA	MR.	
CONSULTANT/ TƯ VẤN GIÁM SÁT: ARTELIA ARTELIA VIET NAM - Groupe ARTELIA ADD : 08 Phung Khac Khoan street, Dakao Ward, District 1, HCMC, Vietnam. TEL : (84 28) 38 22 13 14 FAX : (84 28) 38 23 81 07 Website : www.arteliagroup.com		
REPL. OF CONSULTANT: ĐẠI DIỆN TƯ VẤN	MR.	
CHECKED BY: KIỂM TRA	MR.	
GENERAL CONTRACTOR/ TỔNG THẦU: NEWTECONS ADD : Floor 1st - 2nd, Colecons Office Building No. 25/59 Dien Bien Phu Str Ward 17 Binh Thanh Dist, HCMC TEL : (84-28) 514 6699 FAX : (84-28) 514 6677 E-mail : contact@newtecons.vn Website : www.newtecons.vn		
SITE MANAGER: CHỈ HUY TRƯỞNG	ENG. NGUYEN VAN HAU	
CHECKED BY: KIỂM TRA	ENG. VO GIA TRONG	
DRAWN BY: NGƯỜI VẼ	ENG. LE DINH HUY	
ITEM/ HẠNG MỤC: SUPER STRUCTURE CÔNG VIỆC PHẦN THÂN		
MEP WORK CÔNG VIỆC HỆ THỐNG CƠ ĐIỆN		
AS-BUILD GEN SYSTEM DRAWING BẢN VẼ HOÀN CÔNG HỆ THỐNG MÁY PHÁT ĐIỆN		
DRAWING/ TÊN BẢN VẼ: SECTION A-A/ MẶT CẮT A-A		
NOTE/ GHI CHÚ: KEY PLAN		
SCALE/ TỶ LỆ:	DATE/ NGÀY: .../03/2021	REV/ HIỆU CHỈNH: 0.0
DRAWING NO/ SỐ HIỆU BẢN VẼ: SORA II-P2-NYC-ELE-SO-GEN-005		PAGE/ TRANG: 05

BẢN VẼ HOÀN CÔNG		
Ngày ... tháng ... năm 20...		
Người lập	Giám đốc dự án	Tư vấn giám sát trưởng

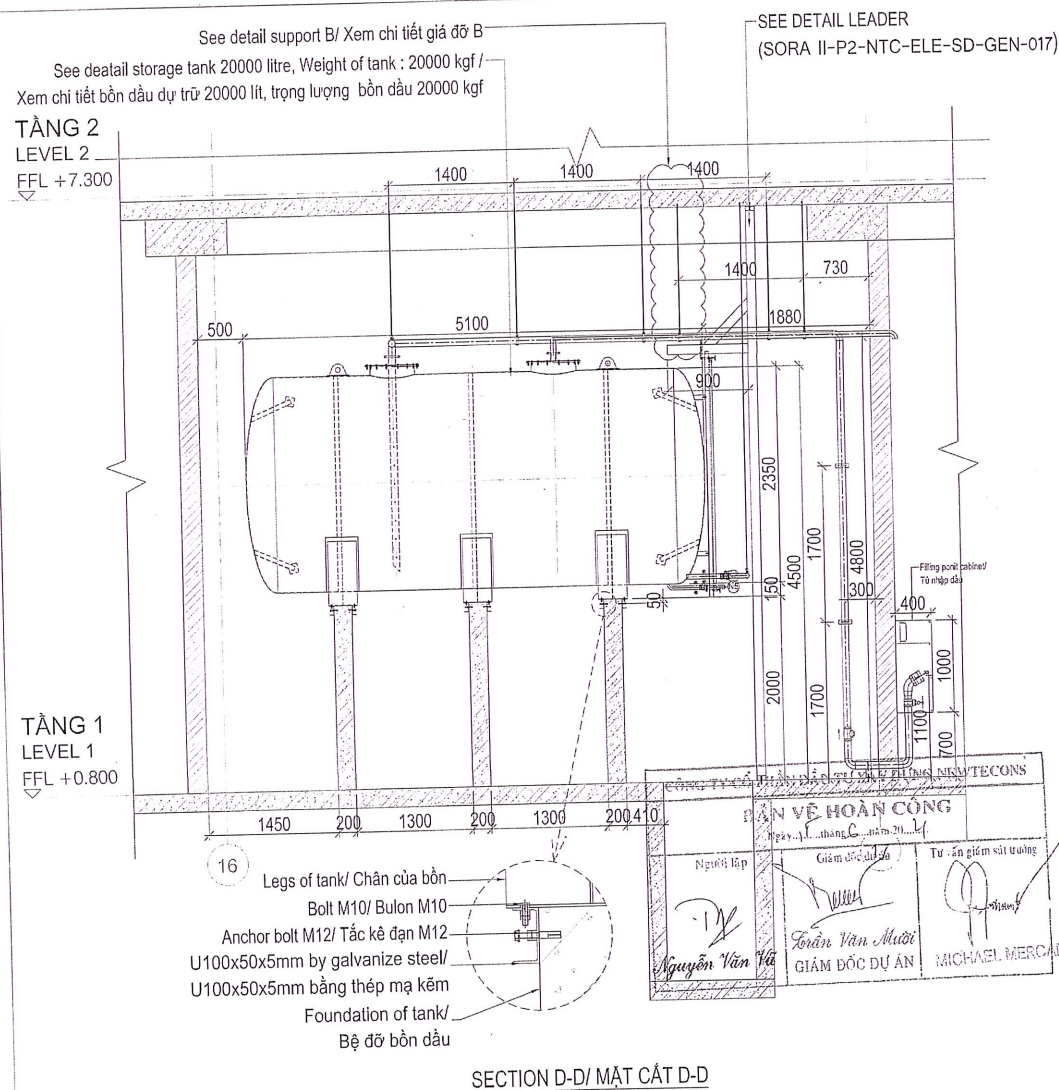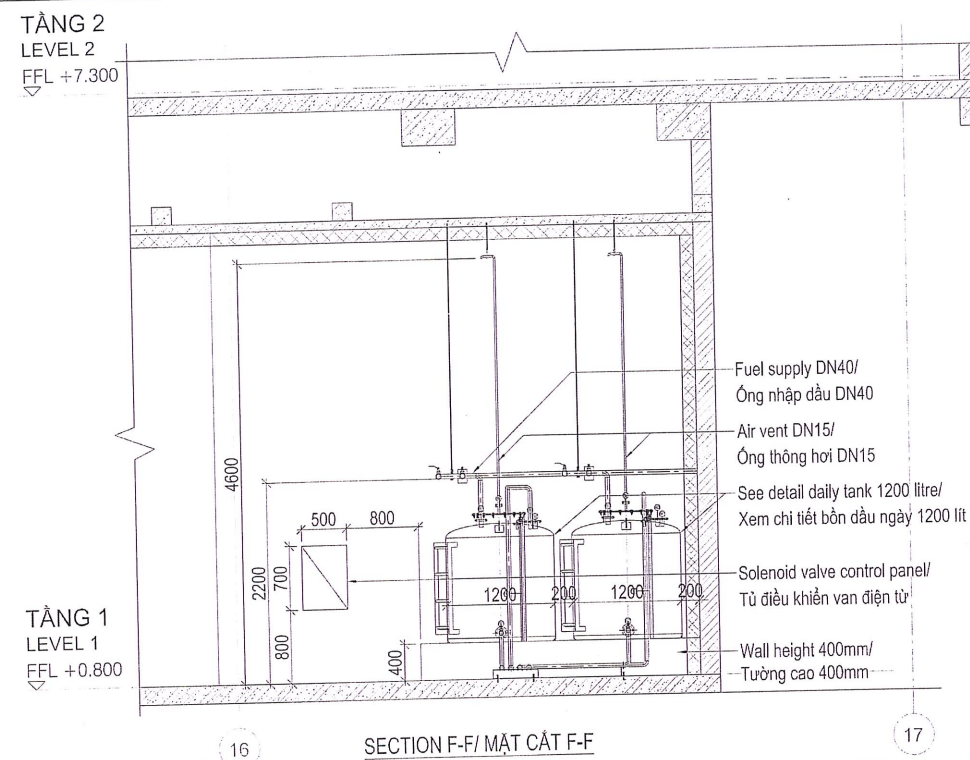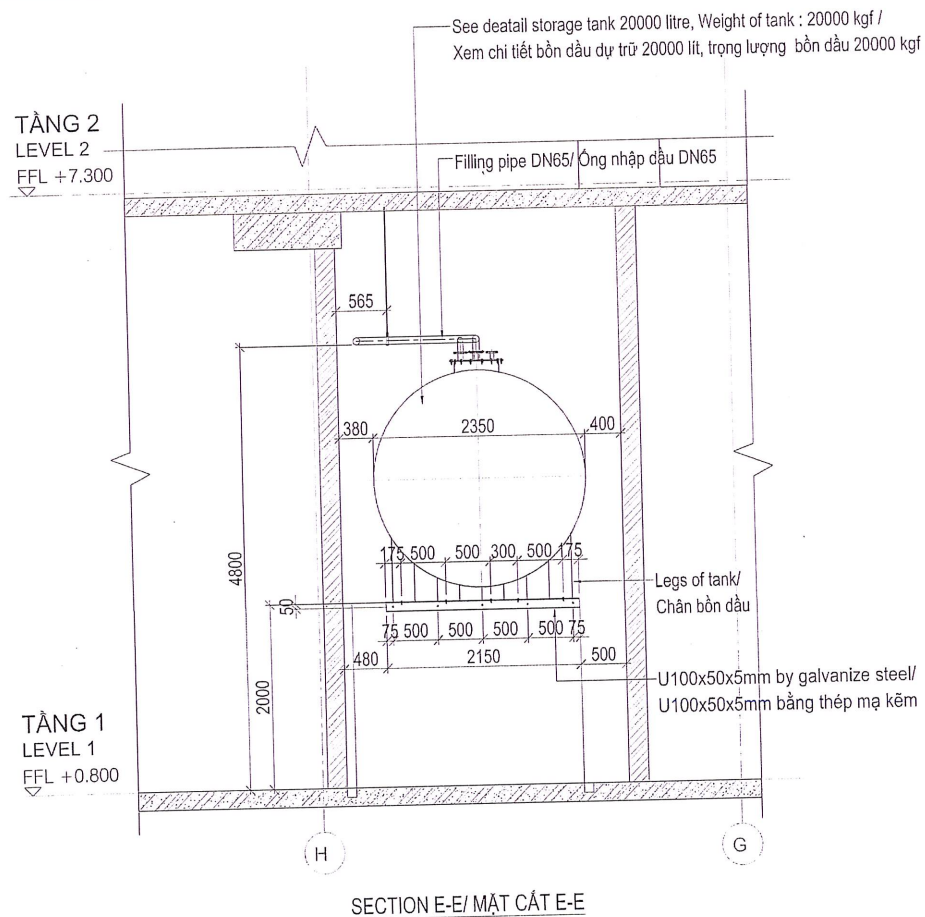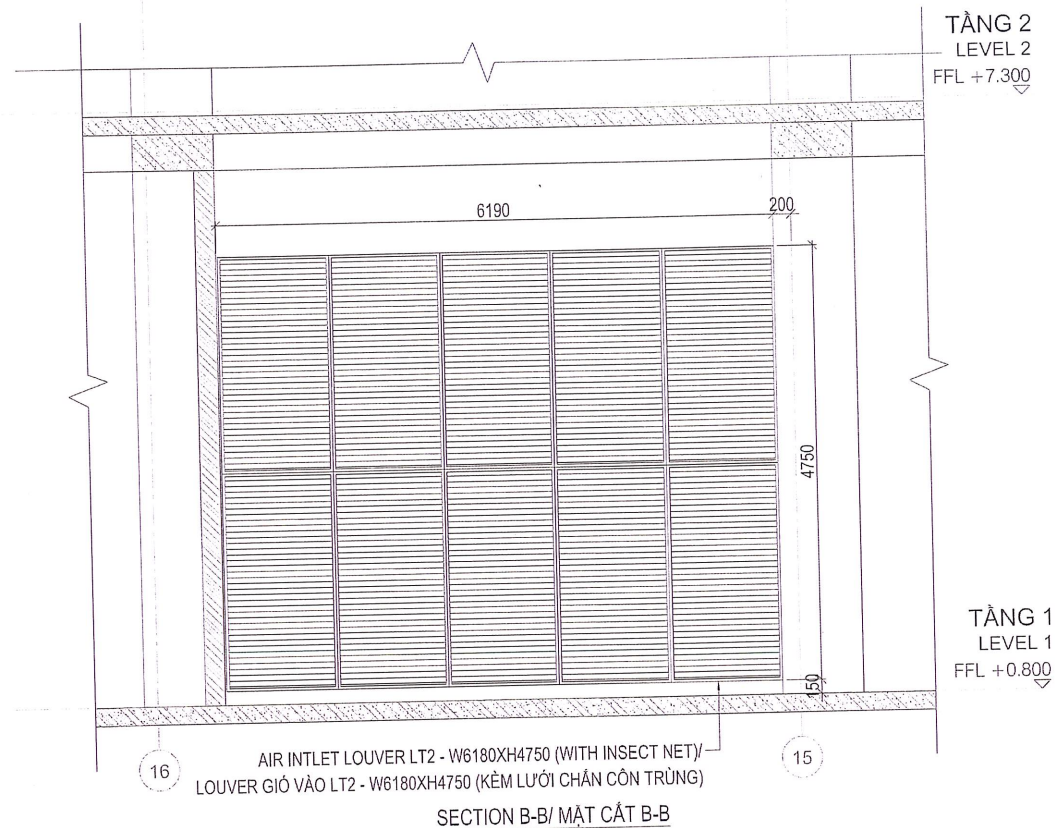

PROJECT: DỰ ÁN:

SORA

SORA GARDENS II PROJECT

ADD : Lot C17, SORA Garden I Building, Hung Vuong Blvd
Hoa Phu Ward, Thu Dau Mot City,
Binh Duong Province, Viet Nam

OWNER/ CHỦ ĐẦU TƯ:

BTMJR

INVESTMENT LIMITED COMPANY

REPT. OF OWNER/
Đại diện chủ đầu tư

CHECKED BY:
KIỂM TRA

CONSULTANT/ TƯ VẤN GIÁM SÁT:

ARTELIA

ARTELIA VIET NAM - Groupe ARTELIA

ADD : 06 Phung Khắc Khoan street, Dakao Ward,
District 1, HCMC - Vietnam .

TEL : (84 28) 38 22 13 14
FAX : (84 28) 38 23 81 07
Website : www.arteliagroup.com

REPT. OF CONSULTANT/
Đại diện TVGS

CHECKED BY:
KIỂM TRA

GENERAL CONTRACTOR/ TỔNG THẦU:

NEWTECONS
Build on Trust

ADD : Floor 1st - 2nd, Coletecons Office Building
No. 236/6 Dien Bien Phu Str
Ward 17 Binh Thanh Dist. HCMC

TEL : (84-28) 3 514 6899
FAX : (84-28) 3 514 6877
E-mail : contact@newtecons.vn
Website : www.newtecons.vn

SITE MANAGER/
Chỉ huy trưởng

CHECKED BY:
KIỂM TRA

DRAWED BY:
VẼ

ITEM/ HẠNG MỤC:

SUPER STRUCTURE
CÔNG VIỆC PHẦN THÂN

MEP WORK
CÔNG VIỆC HỆ THỐNG CƠ ĐIỆN

AS-BUILD GEN SYSTEM DRAWING
BẢN VẼ HOÀN CÔNG HỆ THỐNG
MÁY PHÁT ĐIỆN

DRAWING/ TÊN BẢN VẼ:

SECTION B-B; SECTION D-D; SECTION E-E; SECTION F-F
/ MẶT CẮT B-B; MẶT CẮT D-D; MẶT CẮT E-E; MẶT CẮT F-F


NOTE/ GHI CHÚ: KEY PLAN

SCALE/ TỈ LỆ: DATE/ NGÀY: 03/2021 REV/ HIỆU CHỈNH: 0.0

DRAWING NO/ SỐ HIỆU BẢN VẼ: SORA II-P2-NTC-ELE-SD-GEN-006 PAGE/ TRANG: 06

Kiểm tra: Trần Văn Mười
Tư vấn giám sát: Michael Mercado

GIÁM ĐỐC DỰ ÁN

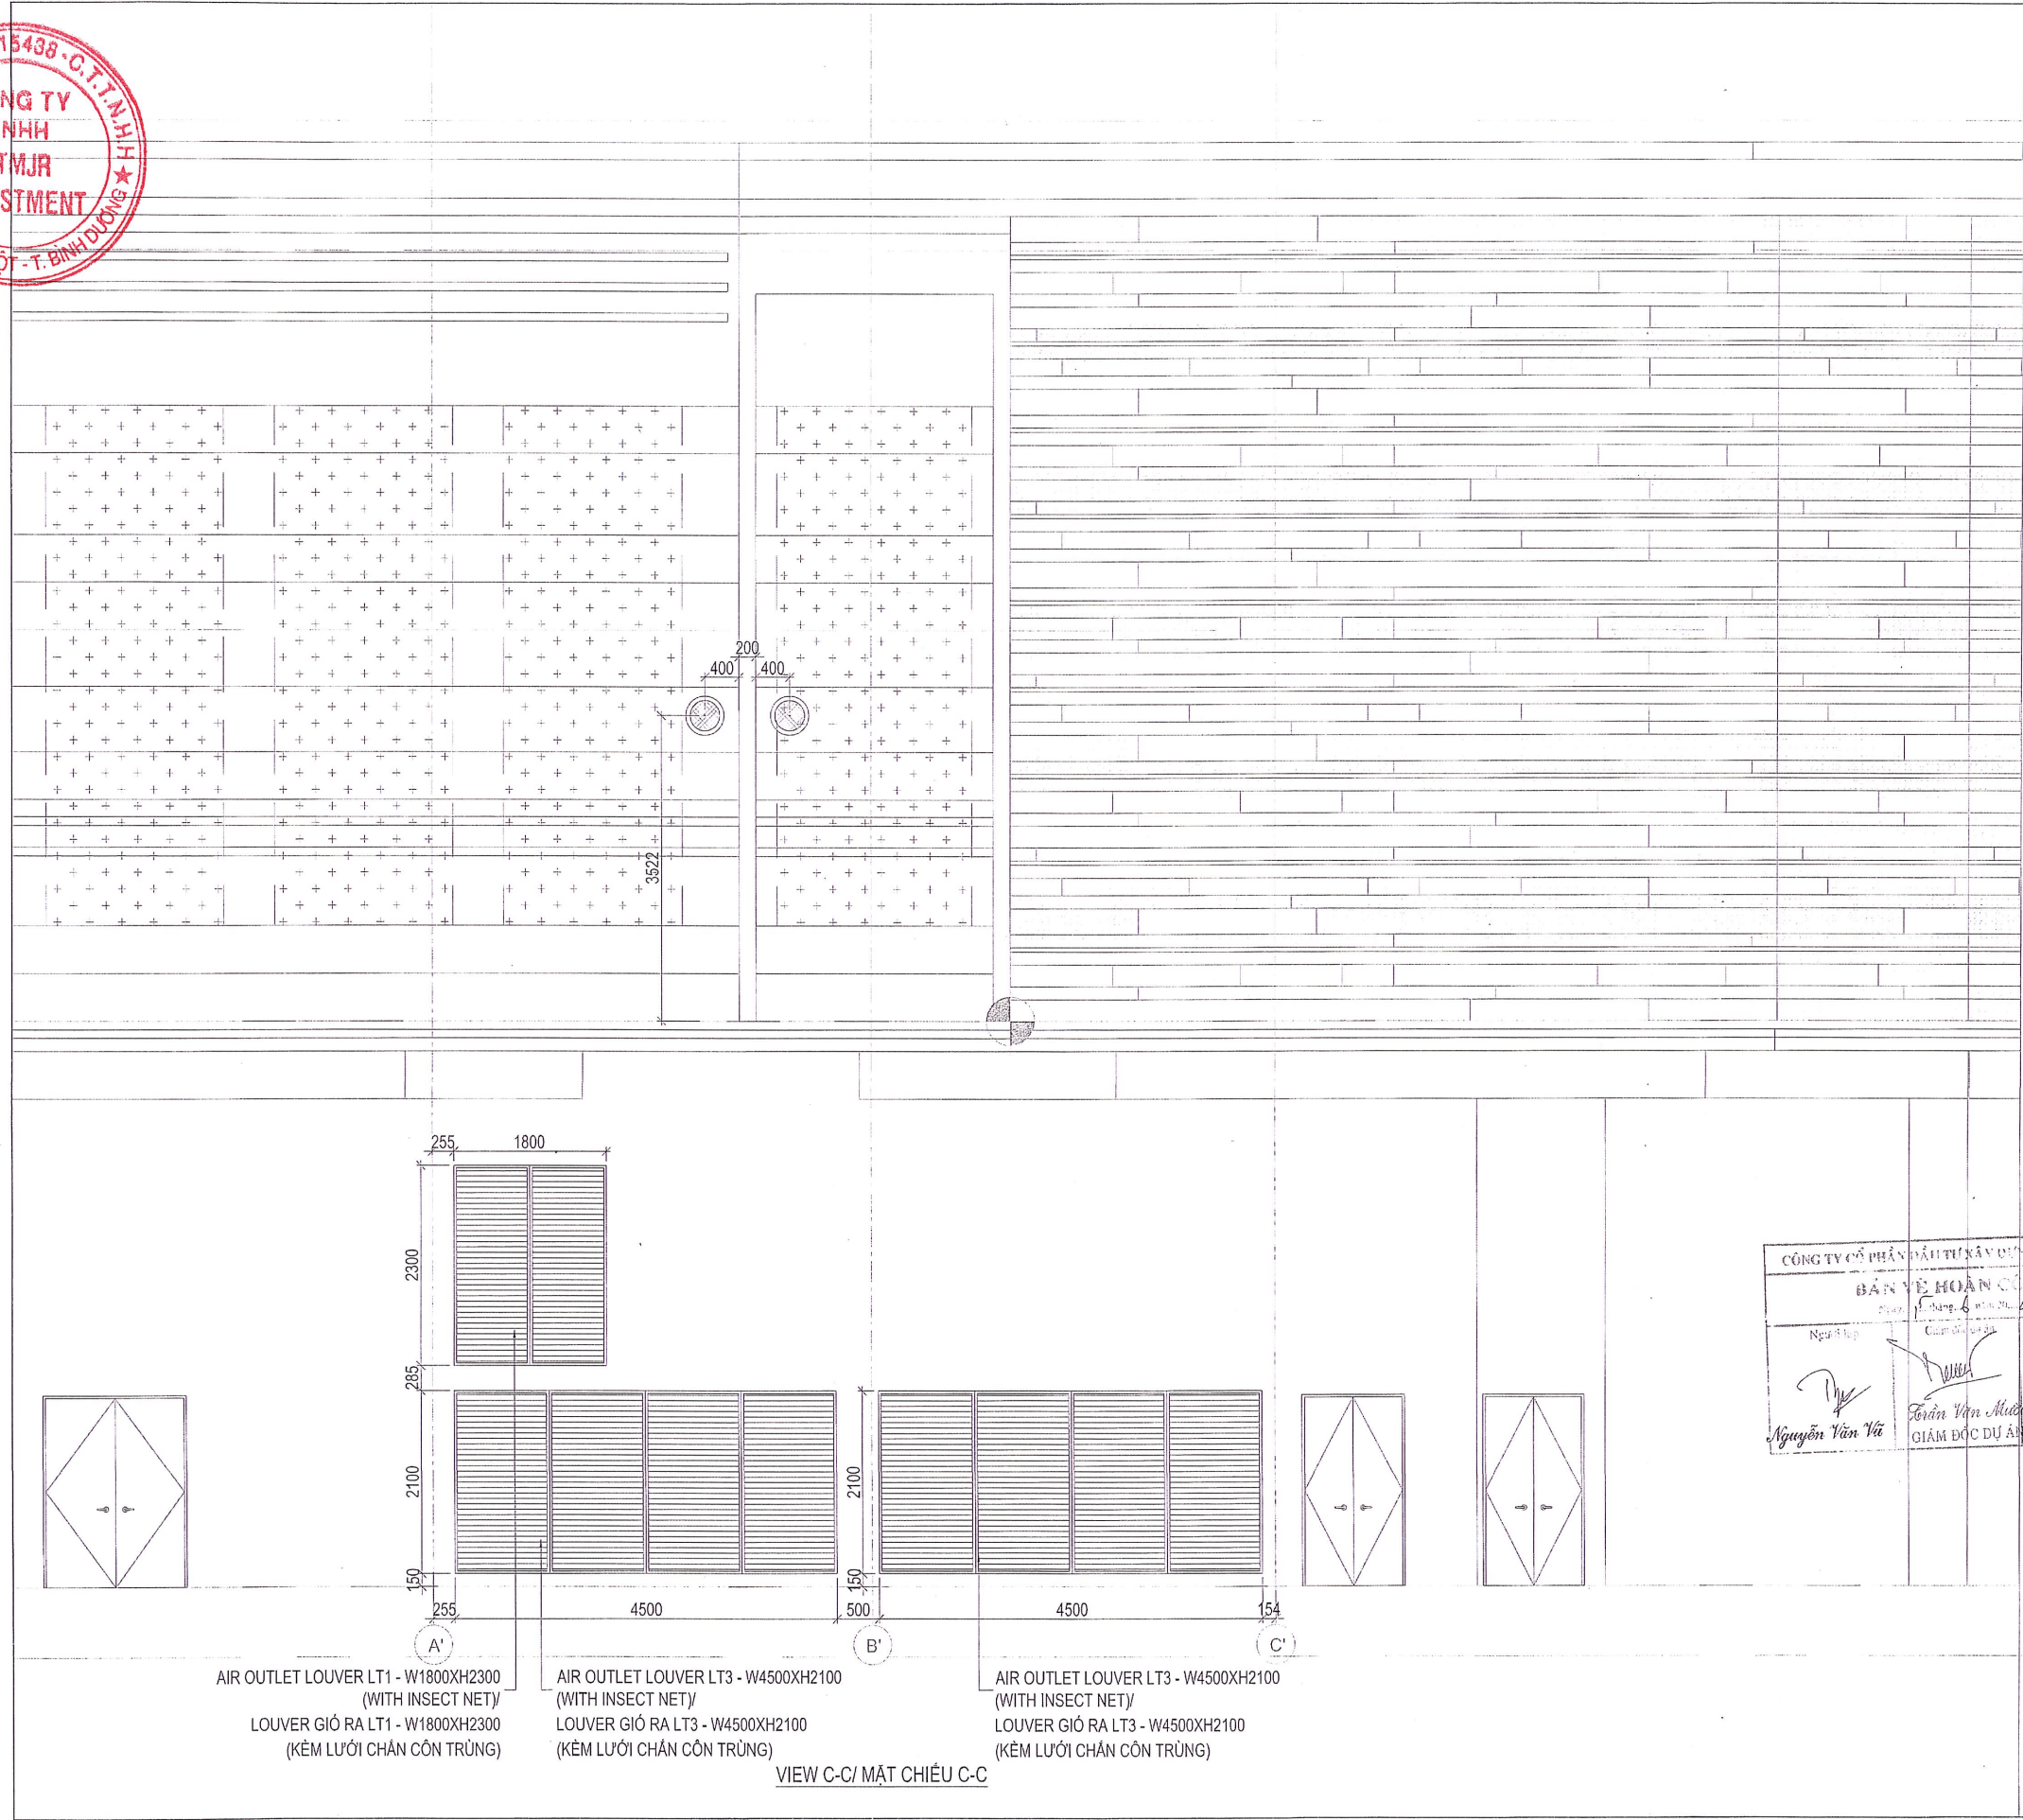

TẦNG 4
LEVEL 4
FFL +17.700

TẦNG 3
LEVEL 3
FFL +11.800

TẦNG 2
LEVEL 2
FFL +7.300

TẦNG 1
LEVEL 1
FFL +0.800



FFL ±0.000

PROJECT/DỰ ÁN	
 SORA	
SORA GARDENS II PROJECT	
ADD : Lot C17, SORA Garden I Building, Hung Vuong Blvd Hoa Phu Ward, Thu Dau Mot City, Binh Duong Province, Viet Nam	
OWNER/ CHỦ ĐẦU TƯ:	
BTMJR INVESTMENT LIMITED COMPANY	
REPT. OF OWNER: Đại diện Chủ đầu tư	MR.
CHECKED BY: Kiểm tra	MR.
CONSULTANT/ TƯ VẤN GIÁM SÁT:	
 ARTELIA ARTELIA VIET NAM - Groupe ARTELIA	
ADD : 06 Phung Khoan street, Dakao Ward, District 1, HCMC, Vietnam	
TEL : (84 28) 38 22 13 14 FAX : (84 28) 38 23 81 07 Website : www.arteliagroup.com	
REPT. OF CONSULTANT: Đại diện TVS	MR.
CHECKED BY: Kiểm tra	MR.
GENERAL CONTRACTOR/TỔNG THẦU:	
 NEWTECONS Build on trust	
ADD : Floor 1st - 2nd, Cotecons Office Building No. 2306 Dien Dien Phu Su Ward 17 Binh Thanh Dist, HCMC	
TEL : (84-28) 514 6699 FAX : (84-28) 514 6677 E-mail : contact@newtecons.vn Website : www.newtecons.vn	
SITE MANAGER: Chỉ huy trưởng	
ENG. NGUYEN VAN HUU	
CHECKED BY: Kiểm tra	ENG. VO GIA TRONG
DRAWN BY: Người vẽ	ENG. LE DINH HUY
ITEM/HÀNG MỤC:	
SUPER STRUCTURE CÔNG VIỆC PHẦN THÂN	
MEP WORK CÔNG VIỆC HỆ THỐNG CƠ ĐIỆN	
AS-BUILD GEN SYSTEM DRAWING BẢN VẼ HOÀN CÔNG HỆ THỐNG MÁY PHÁT ĐIỆN	
DRAWING/ TÊN BẢN VẼ:	
SECTION C-C/ MẶT CẮT C-C	
NOTE/ GHI CHÚ: KEY PLAN	
SCALE/ TỈ LỆ:	DATE/ NGÀY:
	03/2021
DRAWING NO/ SỐ HIỆU BẢN VẼ:	REVIEW/ HIỆU CHỮ:
SORA II-P2-NTC-ELE-SD-GEN-007	0.0
PAGE/ TRANG:	07

W 1/2





 BTMJR-DY-511324-1

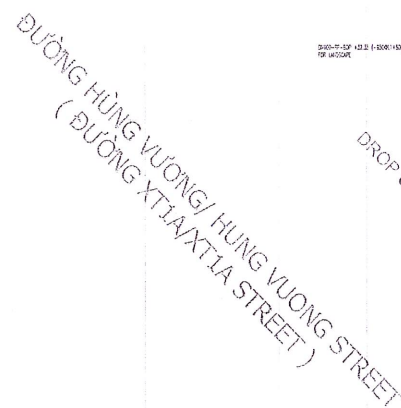
[illegible]

PROJECT DỰ ÁN:		
 SORA		
SORA GARDENS II PROJECT		
ADD : Lot.C17, SORA Garden I Building, Hung Vuong Blvd Hoa Phu Ward, Thu Dau Mot City, Binh Duong Province, Viet Nam		
OWNER/ CHỦ ĐẦU TƯ:		
BTMJR		
INVESTMENT LIMITED COMPANY		
REPT. OF OWNER: ĐẠI DIỆN CHỦ ĐẦU TƯ		
CHECKED BY: KIỂM TRA	MR.	
	MR.	
CONSULTANT/ TƯ VẤN GIÁM SÁT:		
 ARTELIA		
ARTELIA VIET NAM - Groupe ARTELIA		
ADD : 05 Phung Khoac Khanh street,Dakao Ward, District 1, HCMC - Vietnam . TEL : (84 28) 38 22 13 14 FAX : (84 28) 38 23 81 07 Website : www.arteliagroup.com		
REPT. OF CONSULTANT: ĐẠI DIỆN TƯ VẤN		
CHECKED BY: KIỂM TRA	MR.	
	MR.	
GENERAL CONTRACTOR/ TỔNG THẦU:		
 NEWTECONS Solid as Trust		
ADD : Floor 1st - 2nd, Coteconsa Office Building No. 238/6 Dien Bien Phu Str Ward 17 Binh Thanh Dist, HCMC		
TEL : (84-28)3 514 6699 FAX : (84-28)3 514 6677 E-mail : contact@newtecons.vn Website : www.newtecons.vn		
SITE MANAGER CHỈ HUY TRƯỞNG		
	ENG. NGUYEN VAN HAU	
CHECKED BY: KIỂM TRA	ENG. NGUYEN PHUONG LOAN	
DRAWED BY: NGƯỜI VẼ	ENG. HO DUANG DIEN	
ITEM/ HẠNG MỤC:		
SUPER STRUCTURE		
CÔNG VIỆC PHẦN THÂN		
MEP WORK		
CÔNG VIỆC HỆ THỐNG CƠ ĐIỆN		
AS-BUILT MEP SYSTEM DRAWING		
BẢN VẼ HOÀN CÔNG HỆ THỐNG MEP		
DRAWING/ TÊN BẢN VẼ:		
DRAINAGE LAYOUT OF UNDERGROUND AND FLOORS LEVEL 1 MẶT BẰNG THƯỚC MƯƠC UNDERGROUND VÀ SÀN TẦNG 1		
NOTE/ GHI CHÚ: KEY PLAN		
SCALE/ TỶ LỆ: 1:200	DATE/ NGÀY: 03/03/2021	REV/ HIỆU CHỈNH: 0.0
DRAWING NO./ SỐ HIỆU BẢN VẼ: SORA II P2-4TC-MEP-WD-INFO-3		PAGE/ TRANG:



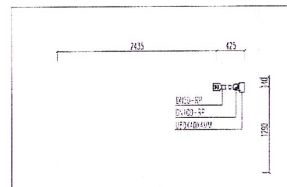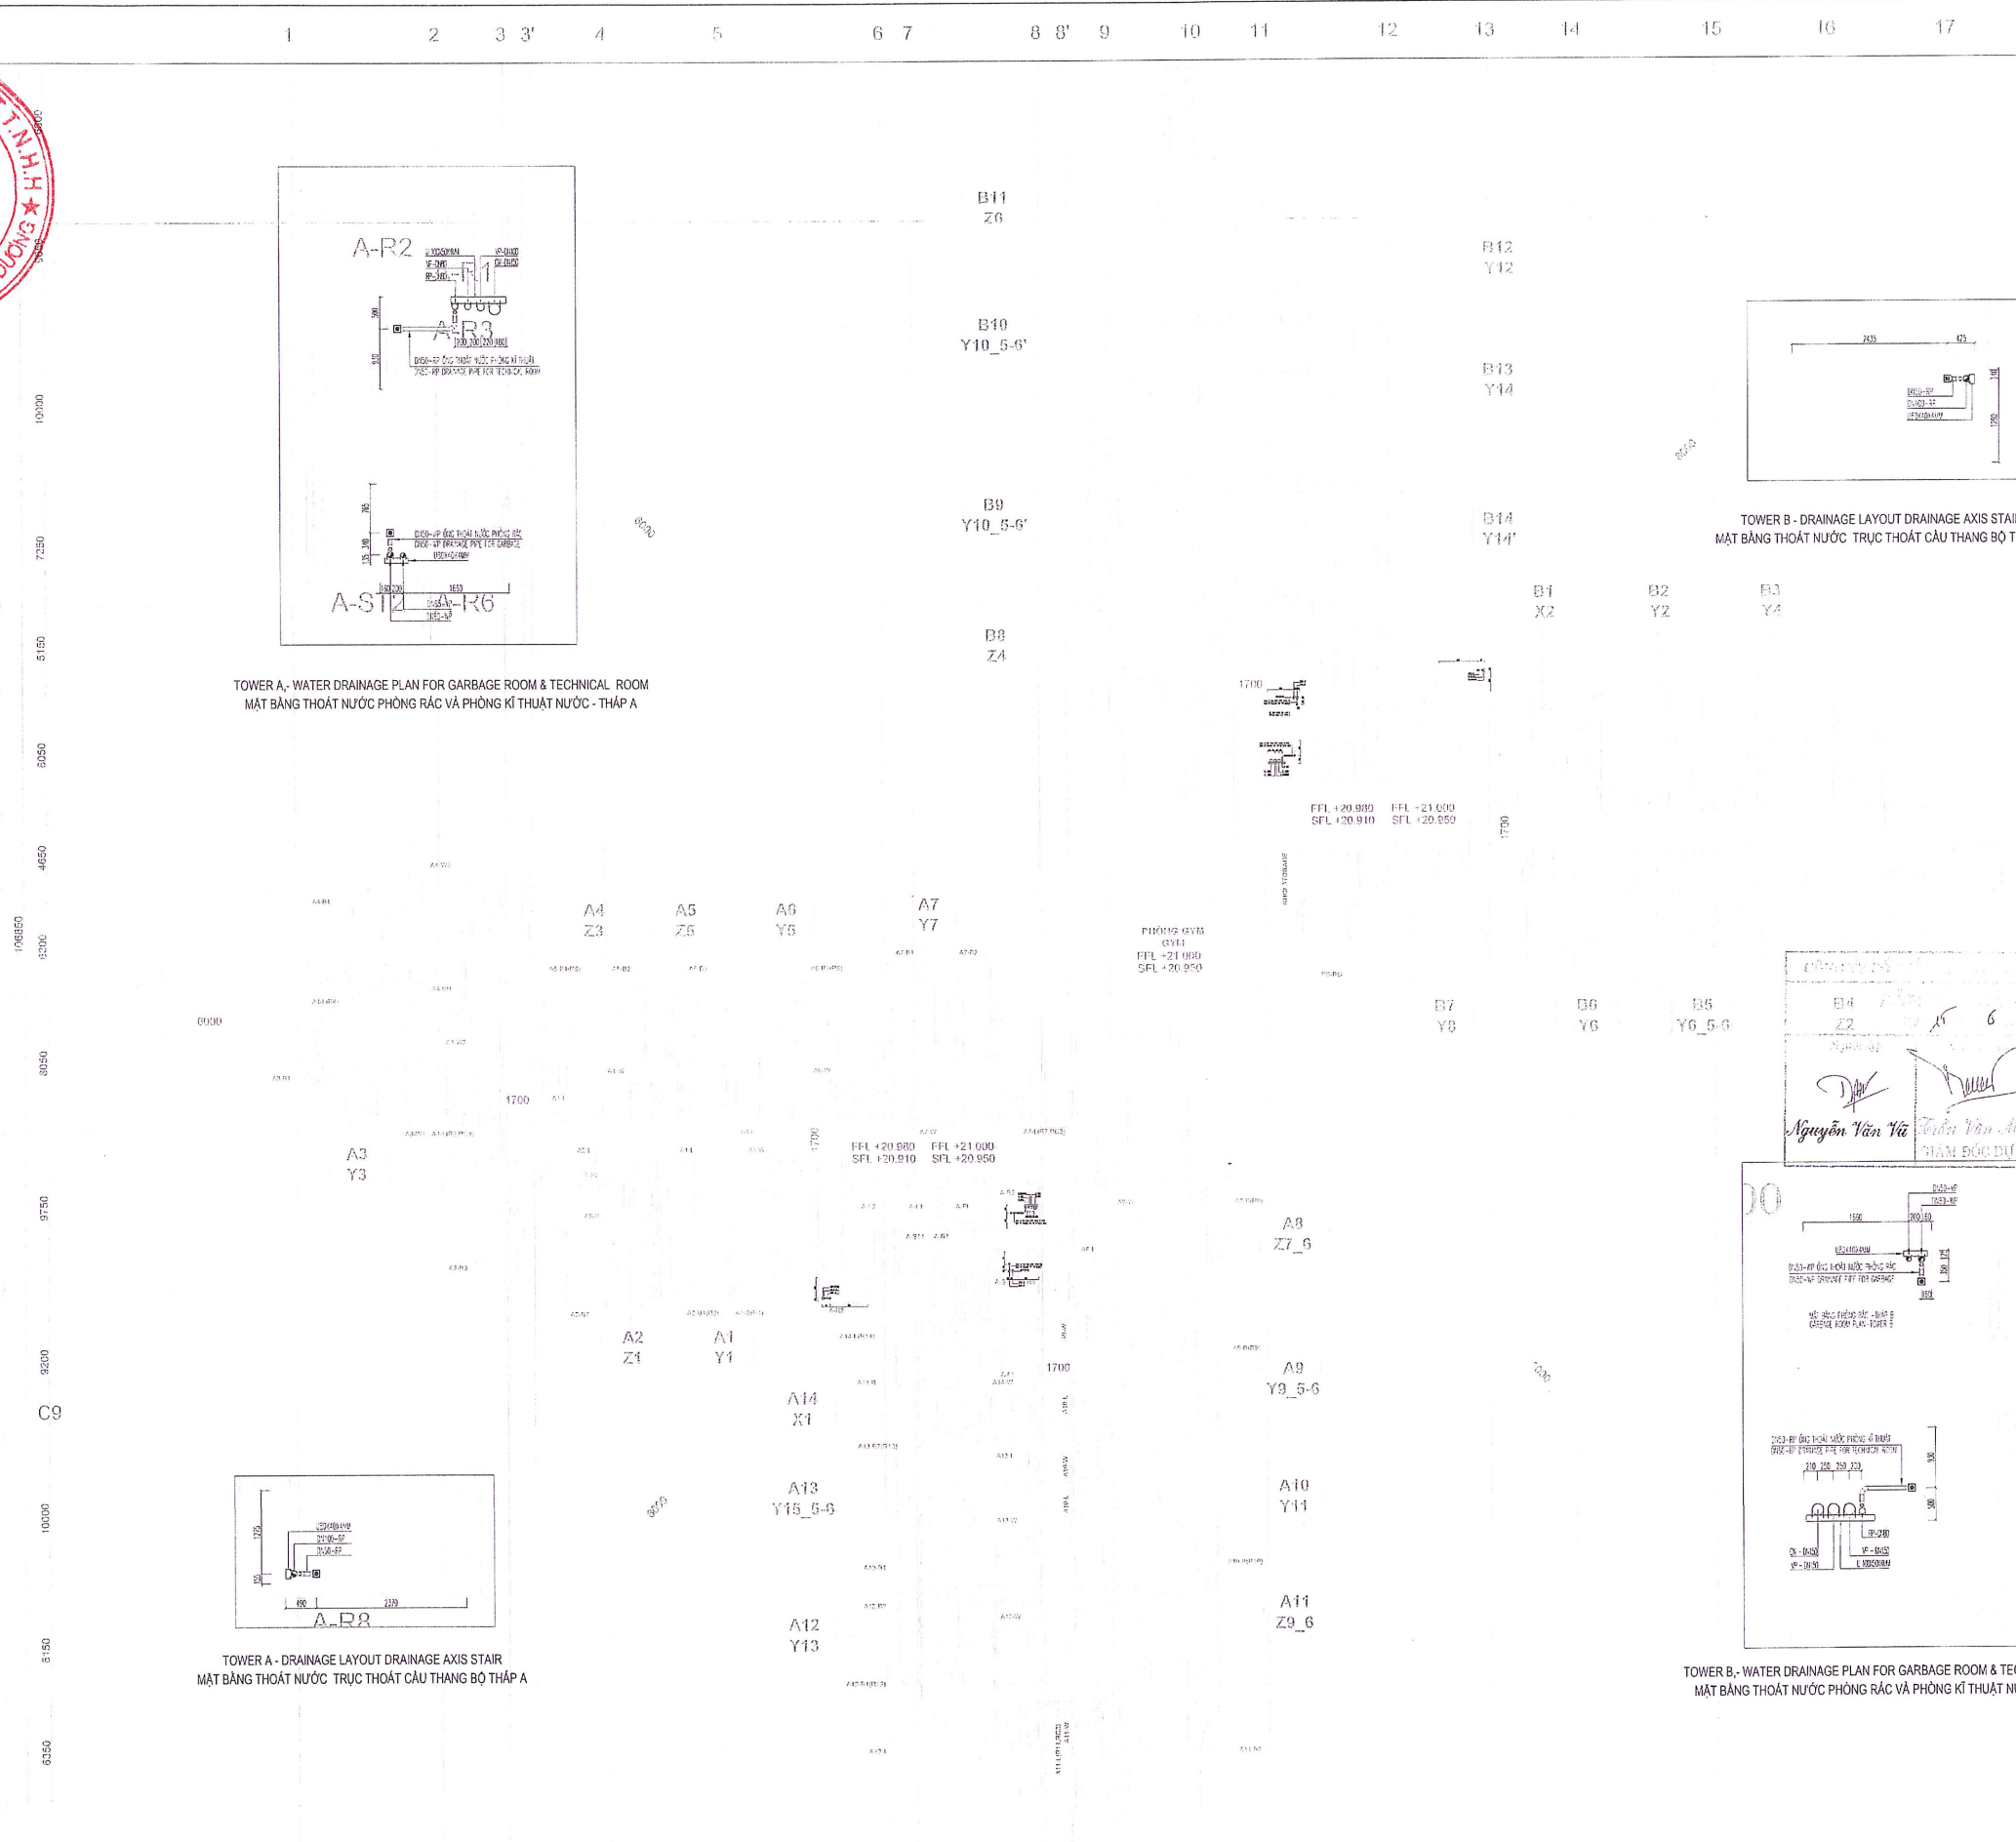

TOWER B - DRAINAGE LAYOUT DRAINAGE AXIS STAIR
MẶT BẰNG THOÁT NƯỚC TRỤC THOÁT CẦU THANG BỘ THÁP B

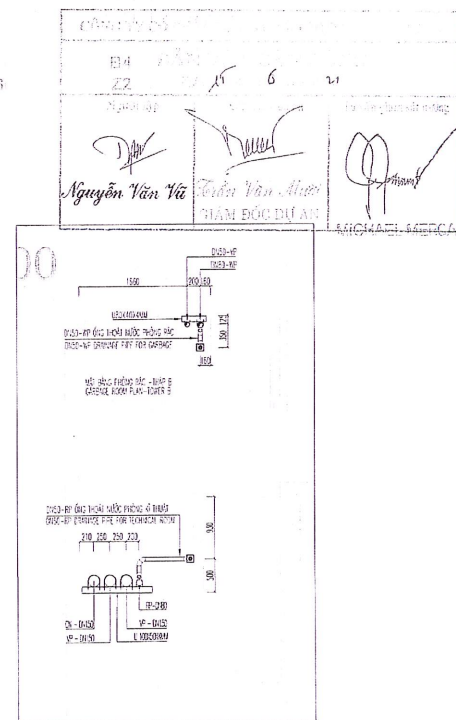

TOWER B,- WATER DRAINAGE PLAN FOR GARBAGE ROOM & TECHNICAL ROOM
MẶT BẰNG THOÁT NƯỚC PHÒNG RÁC VÀ PHÒNG KỸ THUẬT NƯỚC - THÁP B



ADD : Lot.C17, SORA Garden I Building, Hung Vuong Blvd
Hoa Phu Ward, Thu Dau Mot City,
Binh Duong Province, Viet Nam

OWNER/ CHỦ ĐẦU TƯ:

BTMJR

INVESTMENT LIMITED COMPANY

REPT. OF OWNER:
ĐẠI DIỆN CHỦ ĐẦU TƯ

CHECKED BY
KIỂM TRA

CONSULTANT/ TƯ VẤN GIÁM SÁT:



ARTELIA

ARTELIA VIET NAM - Groupe ARTELIA

ADD : 06 Phung Khac Khoan street, Dakao Ward,
District 1 HCMC, Vietnam.

TEL : (84 28) 38 22 13 14
FAX : (84 28) 38 23 81 07
Website : www.arteliagroup.com

REPT. OF CONSULTANT

CHECKED BY
KIM TOL

GENERAL CONTRACTOR/ TỔNG THẦU:



NEWTECONS
Build on Trust

ADD : Floor 1st - 2nd, Colecons Office Building
No. 236/6 Dien Bien Phu Str
Ward 17 Binh Thanh Dist, HCMC

TEL : (84-28)3 514 6699
FAX : (84-28)3 514 6677
E-mail : contact@newtecons.vn
Website : www.newtecons.vn

SITE MANAGER:

CHỈ HUY TRƯỞNG

ENG. NGUYEN VAN HAU

CHECKED BY: W. M. T. A.

ENG. NGUYEN PHUONG LOAN

ENG. HO QUANG DIEN

ITEM HANG MỤC:

SUPER STRUCTURE
CÔNG VIỆC PHẦN THÂN

MEP WORK

CÔNG VIỆC HỆ THỐNG CƠ ĐIỆN

AS-BUILT MFO SYSTEM DRAWING

BẢN VẼ HOÀN CÔNG HỆ THỐNG MEP

DRAWING/ TÊN BẢN VẼ:



NOTE/ GHI CHÚ: KEY PLAN


SCALE/ TỈ LỆ:	DATE/ NGÀY:	REV/ HIỆU CHỈNH:
1/200	03/03/2021	00

DRAWING NO./ SỐ HIỆU BẢN VẼ:	PAGE/TRANG:
SORA II-P2-NTC-MEP-WD-INFO-13	



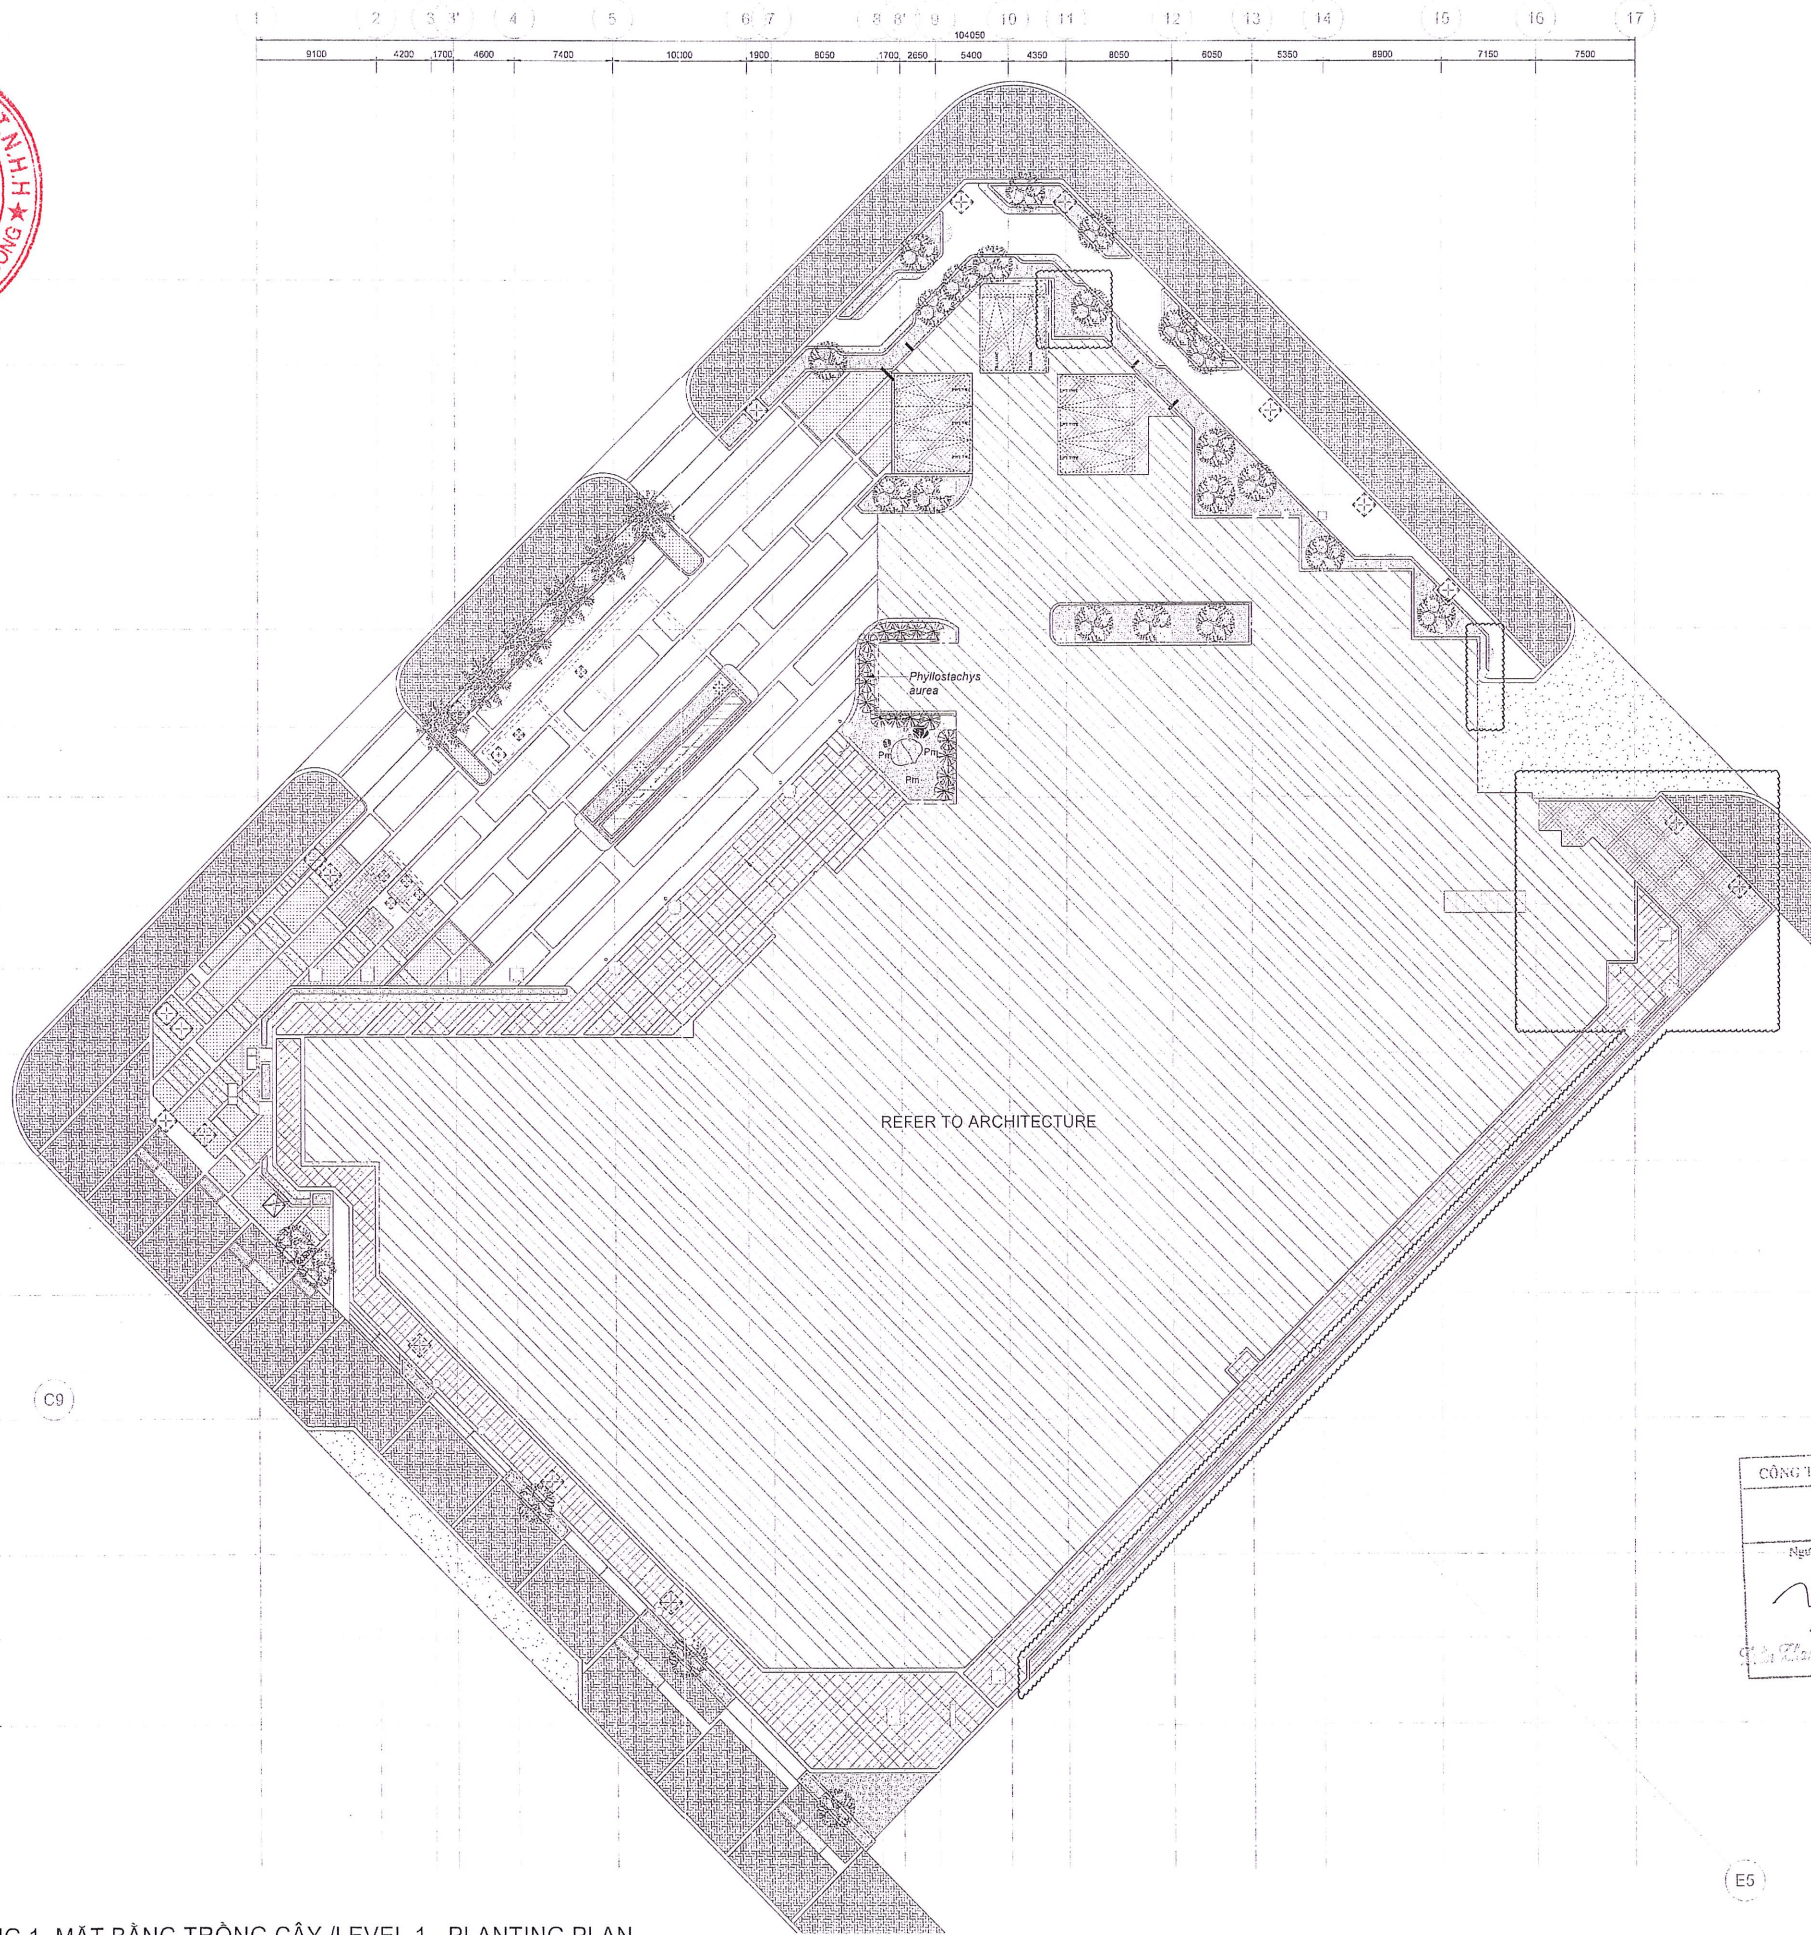

GHI CHÚ CÂY TRỒNG PLANTING TREE LEGEND			
STT NO.	KÍ HIỆU SYMBOLS	MÃ CODE	MIEU TẢ DESCRIPTION
1		PL1	CAU VUA <i>Ravensara graveolens</i>
2		PL3	CÂY SỨ <i>Plumeria rubra</i>
3		PL4	CÂY ĐÀO TIỀN <i>Crescentia cujete</i>
4		PL5	CÂY ẼN HỒNG <i>Musa sapientum</i>
5		PL7	CÂY LA HÂN TÙNG <i>Podocarpus macrophyllus</i>
6		PL8	BUI HOA HỒNG VÀNG-ĐỎ-TRẮNG ROSE Yellow, red, white Y R W
7		PL9	HOA HỒNG LEO ĐỒ <i>Angela rosea</i> R
8		PL10	HỒNG TÍ MƯỜI <i>Miniature rose</i>
9		PL11	CÂY THIÊN ĐIỀU <i>Streititzia reginae</i>
10		PL12	CÂY TRÚC CÀNG <i>Phyllostachys aurea</i>
11		GR1	GẠCH TRỒNG CỎ LÁ GỪNG <i>Kronopus compressus</i> Combine tile
12		GR2	CỎ LÔNG HEO <i>Zizania tenuifolia</i>
13		BR1	BẠCH TRINH BIÊN <i>Hymenocallis littoralis</i>
14		BR2	CÂY CỐC TÀN ẼN ĐỎ <i>Yemonia elliptica</i>

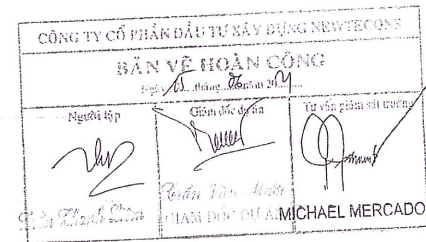

GHI CHÚ/ NOTES:
CAO ĐỘ THIẾT KẾ ±0.000
TƯƠNG ĐƯƠNG CAO ĐỘ QUỐC GIA ±32.500
FFL ±0.000
IS EQUAL TO NATIONAL DATUM LEVEL ±32.500

MẶT BẰNG ĐỊNH VỊ / KEY PLAN	
GHI CHÚ / NOTE	
LÀM NGÀY REV. DATE	
MỤC ĐÍCH SỬ DỤNG / PURPOSE OF THE ISSUE	
KIỂM TRA	
CÔNG TRÌNH - ĐỊA ĐIỂM / PROJECT TITLE - LOCATION	
SORA GARDENS 2	
CƠ QUAN PHÊ DUYỆT / AUTHORITIES APPROVAL	
KÊM THEO 30 TRÊN BỐ	
CHỦ ĐẦU TƯ / OWNER	
CÔNG TY TNHH BTMJR INVESTMENT	
Tel: Fax:	
GIÁM ĐỐC / DIRECTOR:	
THIẾT KẾ KIẾN TRÚC / ARCHITECT CONSULTANT	
SWA ietnam CÔNG TY TNHH SWA VIỆT NAM	
44/212 Lê Quang Định, Phường 11, Quận Bình Thạnh, TP.HCM	
44/212 Lê Quang Định, Ward 11, Bình Thạnh District, HCMC	
Tel: 028.3515.4339 Fax: 028.3515.7286	
GIÁM ĐỐC KỸ THUẬT / TECHNICAL DIRECTOR: NGUYỄN VĂN NAM	
TƯ VẤN THIẾT KẾ KẾT CẤU / CAS CONSULTANT	
ACONS CÔNG TY TNHH MTV KỸ THUẬT & CÔNG NGHỆ XÂY DỰNG ACONS	
601 Ngõ 3 Thái Hòa, Phường 7, Quận 3, TP.HCM	
601 Ngõ 3 Thái Hòa, Ward 7, District 3, HCMC	
Tel: 028.3930.3346 Fax: 028.3930.3347	
GIÁM ĐỐC / DIRECTOR:	
TƯ VẤN THIẾT KẾ CƠ ĐIỆN / M&E CONSULTANT	
SPACE CÔNG TY TNHH CƠ ĐIỆN KHÔNG GIAN	
46/28 Nguyễn Cửu Vân, Phường 17, Quận Bình Thạnh, TP.HCM	
46/28 Nguyễn Cửu Vân, Ward 17, Bình Thạnh District, HCMC	
Tel: 028.6290.9395 Fax: 028.6290.9416	
GIÁM ĐỐC / DIRECTOR:	
CHỦ NHIỆM ĐỒ ÁN PRINCIPAL ARCHITECT	NGUYỄN VĂN NAM
CHỦ TRÍ THIẾT KẾ CHIEF DESIGNER	NGUYỄN VĂN NAM
THIẾT KẾ DESIGNED BY	LÊ MINH TÂM
THẺ HIỆN DRAWN BY	PHẠM VĂN ANH
QUẢN LÝ KỸ THUẬT CHECKED BY	NGUYỄN THỊ PHƯƠNG TRÂM
GIAI ĐOẠN THIẾT KẾ / DESIGN PHASE	
THIẾT KẾ THI CÔNG CONSTRUCTION DESIGN	
HẠNG MỤC / WORK	
KIẾN TRÚC ARCHITECTURE	
TÊN BẢN VẼ / DRAWING TITLE	
TẦNG 1-MẶT BẰNG TRỒNG CÂY	
LEVEL 01-PLANTING PLAN	
BẢN VẼ SỐ DRAWING NO	L-SS-01
LẦN CHỈNH SỬA REVISION NO	00
NGÀY DATE	29/07/2019
TÊN FILE/ FILE NAME	L-SS-01-LEVEL 01-PLANTING PLAN
KÁ DỮ ANH PROJ NO	18001VN

1 TẦNG 1- MẶT BẰNG TRỒNG CÂY /LEVEL 1 - PLANTING PLAN
L-SS-01 1 : 250





B

C

D

E

F

G

H

I

J

K

L

M

N

O

C9

E5

REFER TO ARCHITECTURE

1 TẦNG 1- MẶT BẰNG TRỒNG CÂY /LEVEL 1 - PLANTING TREES PLAN

1 : 250

1


L-SS-01A



BTMJR-05-S1128-015


GHI CHÚ CÂY TRỒNG / PLANTING TREE LEGEND				
STT NO.	KÍ HIỆU SYMBOL	MÃ CODE	MIEU TẢ DESCRIPTION	SỐ LƯỢNG (CÂY MỖ) QUANTITY (TREES M ²)
1		PL1	CAU VUA <i>Platanus regia</i>	6 CÂY/6 TREES
2		PL3	CÂY BƯ <i>Plumera rubra</i>	25 CÂY/25 TREES
3		PL4	CÂY ĐÀO TIỀN <i>Crescentia cujete</i>	
4		PL5	CÂY ẼN HỒNG <i>Mussaenda frondosa</i>	41 CÂY/41 TREES
5		PL7	CÂY LA HẠN TÙNG <i>Podocarpus macrophyllus</i>	3 CÂY/3 TREES
6		PL8	BỤI HOA HỒNG VẠNG ĐỎ-TRẮNG <i>Rose yellow, red, white</i>	Y R W
7		PL9	HOA HỒNG LEO ĐỎ <i>Angela Rose red</i>	R
8		PL10	HỒNG TÍ MÙI <i>Miniature rose</i>	
9		PL11	CÂY THIÊN ĐIỀU <i>Strelitzia reginae</i>	
10		PL12	CÂY TRÚC CÁN CẦU <i>Phyllostachys aurea</i>	
11		GR	GẠCH TRỒNG CỎ LÁ GỪNG <i>Alphonsoa compressus</i>	Combine tile
12		GR2	CỎ LÔNG HEO <i>Zoysia tenuifolia</i>	
13		BR1	BẠCH TRINH BIẾN <i>Hymenocallis littoralis</i>	
14		BR2	CÂY CÚC TÀN AN ĐỎ <i>Vernonia elliptica</i>	

MẶT BẰNG ĐỊNH VỊ / KEY PLAN		
LẦN THAY	HỌ TÊN CHỦ ĐẦU TƯ / OWNER	KIỂM
NEW DATE	AMENDMENT / PURPOSE OF THE ISSUE	CHECK
CÔNG TRÌNH - ĐỊA ĐIỂM / PROJECT TITLE - LOCATION		
SORA GARDENS 2		
Lô C17 - Khu B - Đường Hùng Vương - Phường Hòa Phú - Tp. Thủ Dầu Một - Tỉnh Bình Dương.		
Lot C17 - Zone B - Hùng Vương Street - Hoa Phú Ward - Thủ Dầu Một City - Bình Dương Province.		
CƠ QUAN PHÊ DUYỆT / AUTHORITIES APPROVAL		
KẾ THOÁT TỎ TRÌNH SƠ		
CHỦ ĐẦU TƯ / OWNER		
CÔNG TY TNHH BTMJR INVESTMENT		
Tòa nhà SORA Gardens I Lô C18, Đại lộ Hùng Vương, Phường Hòa Phú, Thành phố Thủ Dầu Một, Tỉnh Bình Dương, Việt Nam.		
SORA Gardens I Building, C18, Hùng Vương Avenue, Hoa Phú Ward, Thủ Dầu Một City, Bình Dương Province, Vietnam.		
Tel: Fax:		
GIÁM ĐỐC / DIRECTOR:		
THIẾT KẾ KIẾN TRÚC / ARCHITECT CONSULTANT		
CÔNG TY TNHH SWA VIỆT NAM		
44/7/2 Lê Quang Định, Phường 11, Quận Bình Thạnh, TP.HCM		
44/7/2 Lê Quang Định, Ward 11, Bình Thạnh District, HCMC		
Tel: 028.3515.4330 Fax: 028.3515.7266		
GIÁM ĐỐC KỸ THUẬT / TECHNICAL DIRECTOR: NGÔ XUÂN NAM		
TƯ VẤN THIẾT KẾ KẾT CẤU / CAS CONSULTANT		
CTY TNHH MTV KỸ THUẬT & CÔNG NGHỆ XÂY DỰNG ACONS		
661 Ngõ Thới Nhàn, Phường 7, Quận 3, TP.HCM		
661 Ngõ Thới Nhàn, Ward 7, District 3, HCMC		
Tel: 028.3930.3348 Fax: 028.3930.3347		
GIÁM ĐỐC / DIRECTOR:		
TƯ VẤN THIẾT KẾ CƠ ĐIỆN / MAE CONSULTANT		
CÔNG TY TNHH CƠ ĐIỆN KHÔNG GIAN		
48/38 Nguyễn Cửu Vân, Phường 17, Quận Bình Thạnh, TP.HCM		
48/38 Nguyễn Cửu Vân, Ward 17, Bình Thạnh District, HCMC		
Tel: 028.5230.9395 Fax: 028.5230.9416		
GIÁM ĐỐC / DIRECTOR:		
CHỦ NHẬN ĐÓ AN	NGÔ XUÂN NAM	
CHỦ TRÍ THIẾT KẾ	NGÔ XUÂN NAM	
THIẾT KẾ	LE MINH TÂM	
THẺ HIỆN	PHẠM TUẤN ANH	
QUẢN LÝ KỸ THUẬT	NGUYỄN THỊ PHƯƠNG TRÂM	
GIAI ĐOẠN THIẾT KẾ / DESIGN PHASE		
THIẾT KẾ THI CÔNG		
CONSTRUCTION DESIGN		
HẠNG MỤC / WORK		
KIẾN TRÚC		
ARCHITECTURE		
TÊN BẢN VẼ / DRAWING TITLE		
TẦNG 1-MẶT BẰNG BỐ TRÍ CÂY		
LEVEL 01-PLANTING TREES PLAN		
BẢN VẼ SỐ	L-SS-01A	
DRAWING NO		
LẦN CHỈNH SỬA		00
REVISION NO		
NGÀY		23/07/2019
DATE		
TÊN FILE /	L-SS-01A-LEVEL 01-PLANTING TREES	
FILE NAME		
MÃ DỰ ÁN /	18001VN	
PROJ/NO		
H/LV	SCALE	A1 1:250
		A2 ~1:350
		A3 ~1:500

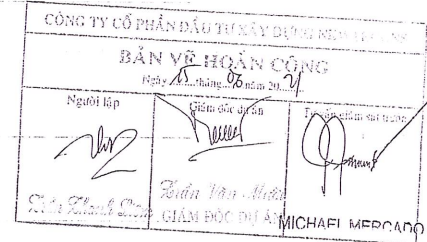




B
C
D
E
F
G
H
I
J
K
L
M
N
O

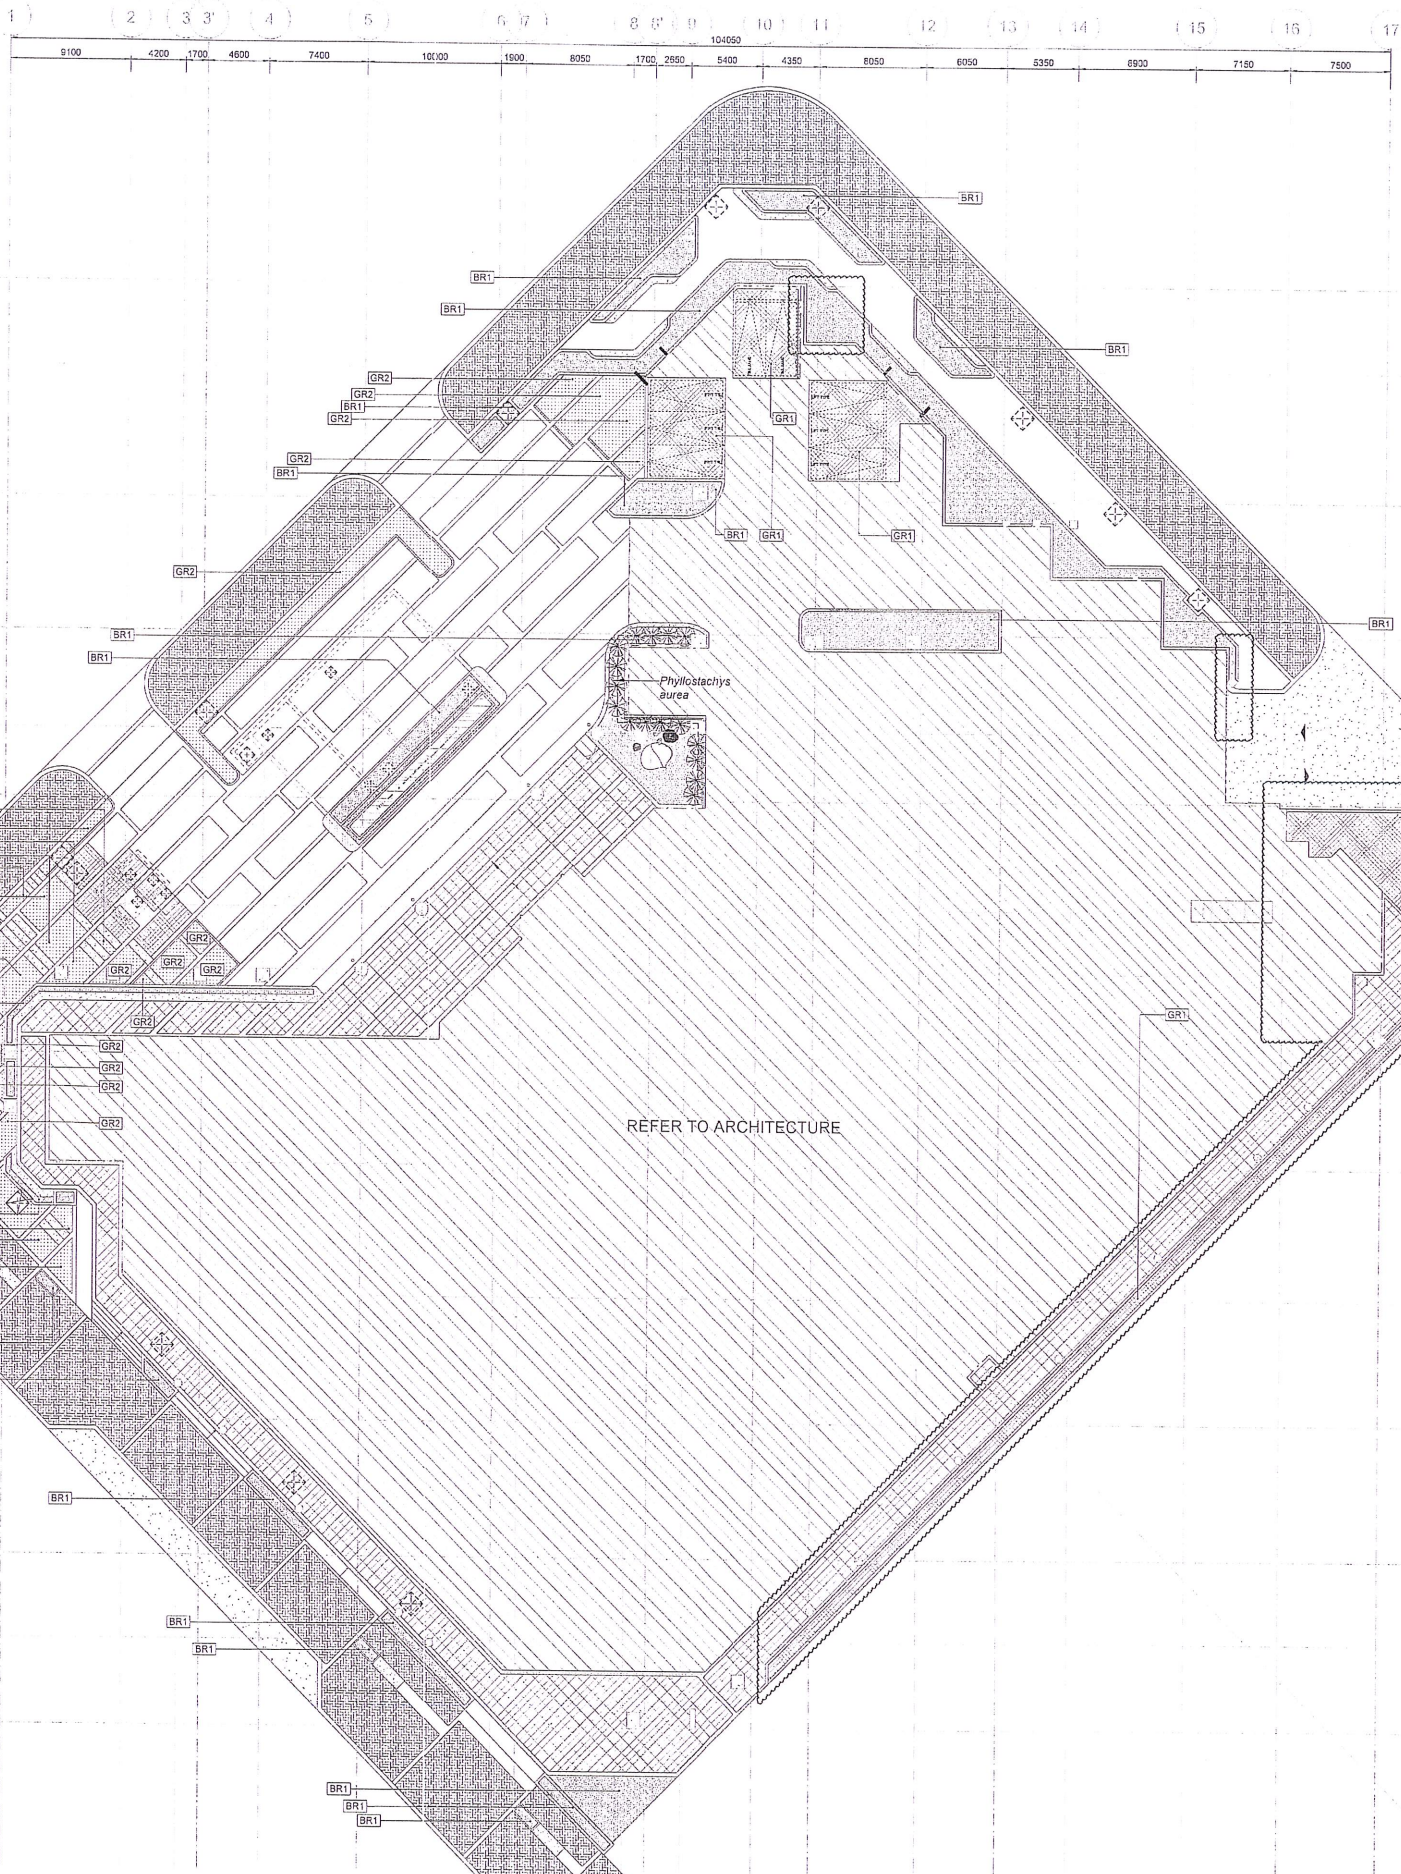

GHI CHÚ CÂY TRỒNG PLANTING TREE LEGEND			
STT NO.	KÍ HIỆU SYMBOLS	MÃ CODE	MÔ TẢ DESCRIPTION
1		PL1	CÁI VUA <i>Roystonea regia</i>
2		PL3	CÂY SỨ <i>Plumeria rubra</i>
3		PL4	CÂY ĐÀO TIỀN <i>Crescentia cujete</i>
4		PL5	CÂY ẸN HỒNG <i>Mussaenda frondosa</i>
5		PL7	CÂY LA HÂN TÙNG <i>Podocarpus macrophyllus</i>
6		PL8	BỤI HOA HỒNG VÀNG ĐỎ TRẮNG <i>Rose Yellow, red white</i>
7		PL9	HOA HỒNG LEO ĐỎ <i>Angela Rose red</i>
8		PL10	HỒNG TÍ MÙI <i>Miniature rose</i>
9		PL11	CÂY THIÊN ĐIỀU <i>Strelitzia reginae</i>
10		PL12	CÂY TRÚC CÁN CẦU <i>Phyllostachys aurea</i>
11		GR1	GẠCH TRỒNG CỎ LA GỪNG <i>Axonopus compressus combine ile</i>
12		GR2	CỎ LÔNG HEO <i>Zoysia tenuifolia</i>
13		BR1	BẠCH TRINH BẾN <i>Hymenocallis littoralis</i>
14		BR2	CÂY CÚC TÀN ẼN ĐỎ <i>Vernonia Elliptica</i>

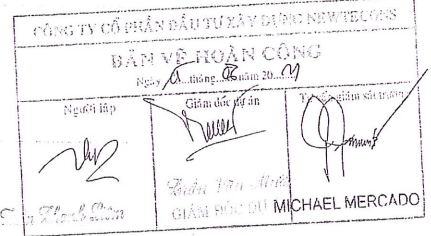


MẶT BẰNG ĐỊNH VỊ / KEY PLAN	
GHI CHÚ / NOTE:	
SORA GARDENS 2	
CƠ QUAN PHÊ DUYỆT / AUTHORITIES APPROVAL	
NÊN THIẾT KẾ / OWNER	
CÔNG TY TNHH BTMJR INVESTMENT	
Tel: Fax:	
GIÁM ĐỐC / DIRECTOR:	
THIẾT KẾ KIẾN TRÚC / ARCHITECT CONSULTANT	
CÔNG TY TNHH SWA VIỆT NAM	
440112 Lê Quang Định, Phường 11, Quận Bình Thạnh, TP.HCM	
440112 Lê Quang Định, Ward 11, Bình Thạnh District, HCMC	
Tel: 028.3515.4530 Fax: 028.3515.7286	
GIÁM ĐỐC KỸ THUẬT / TECHNICAL DIRECTOR: NGUYỄN VĂN NAM	
TƯ VẤN THIẾT KẾ KẾT CẤU / CAS CONSULTANT	
CÔNG TY TNHH MTV KỸ THUẬT & CÔNG NGHỆ XÂY DỰNG ACONS	
551 Ngõ Thới Nhàn, Phường 7, Quận 3, TP.HCM	
551 Ngõ Thới Nhàn, Ward 7, District 3, HCMC	
Tel: 028.3930.3346 Fax: 028.3930.3347	
TƯ VẤN THIẾT KẾ CƠ ĐIỆN / MSE CONSULTANT	
CÔNG TY TNHH TVTK CƠ ĐIỆN KHÔNG GIÀN	
4608 Nguyễn Cửu Vân, Phường 17, Quận Bình Thạnh, TP.HCM	
4608 Nguyễn Cửu Vân, Ward 17, Bình Thạnh District, HCMC	
Tel: 028.6290.9295 Fax: 028.6290.8116	
GIÁM ĐỐC / DIRECTOR:	
CHỦ KHÊM ĐỒ AN	NGUYỄN VĂN NAM
CHỦ TRƯỞNG THIẾT KẾ	NGUYỄN VĂN NAM
THIẾT KẾ	LÊ MINH TÂM
THẺ HẸN	PHẠM TUẤN ANH
QUẢN LÝ KỸ THUẬT	NGUYỄN THỊ PHƯƠNG TRÂM
GIAI ĐOẠN THIẾT KẾ / DESIGN PHASE	
THIẾT KẾ THI CÔNG	
CONSTRUCTION DESIGN	
HẠNG MỤC / WORK	
KIẾN TRÚC	
ARCHITECTURE	
TÊN BẢN VẼ / DRAWING TITLE	
TẦNG 1-MẶT BẰNG BỐ TRÍ CÂY BỤI	
LEVEL 01-PLANTING SHRUBS PLAN	
BẢN VẼ SỐ	L-SS-01B
LẦN CHỈNH ĐOÀN	00
NGÀY	28/07/2019
DATE	
TÊN FILE /	L-SS-01B-LEVEL 01-PLANTING SHRUBS
FILE NAME	PLAN
MÃ DỰ ÁN /	15021VN
PROJ NO	
TỈ LỆ /	A1 1:250
SCALE	A2 1:150
	A3 1:100

1 TẦNG 1- MẶT BẰNG TRỒNG CÂY BỤI /LEVEL 1 - PLANTING SHRUBS PLAN


1: 250




BTM-01-SS-01B

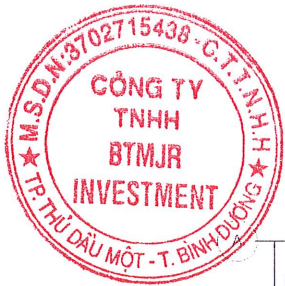

6300
6500
6700
325

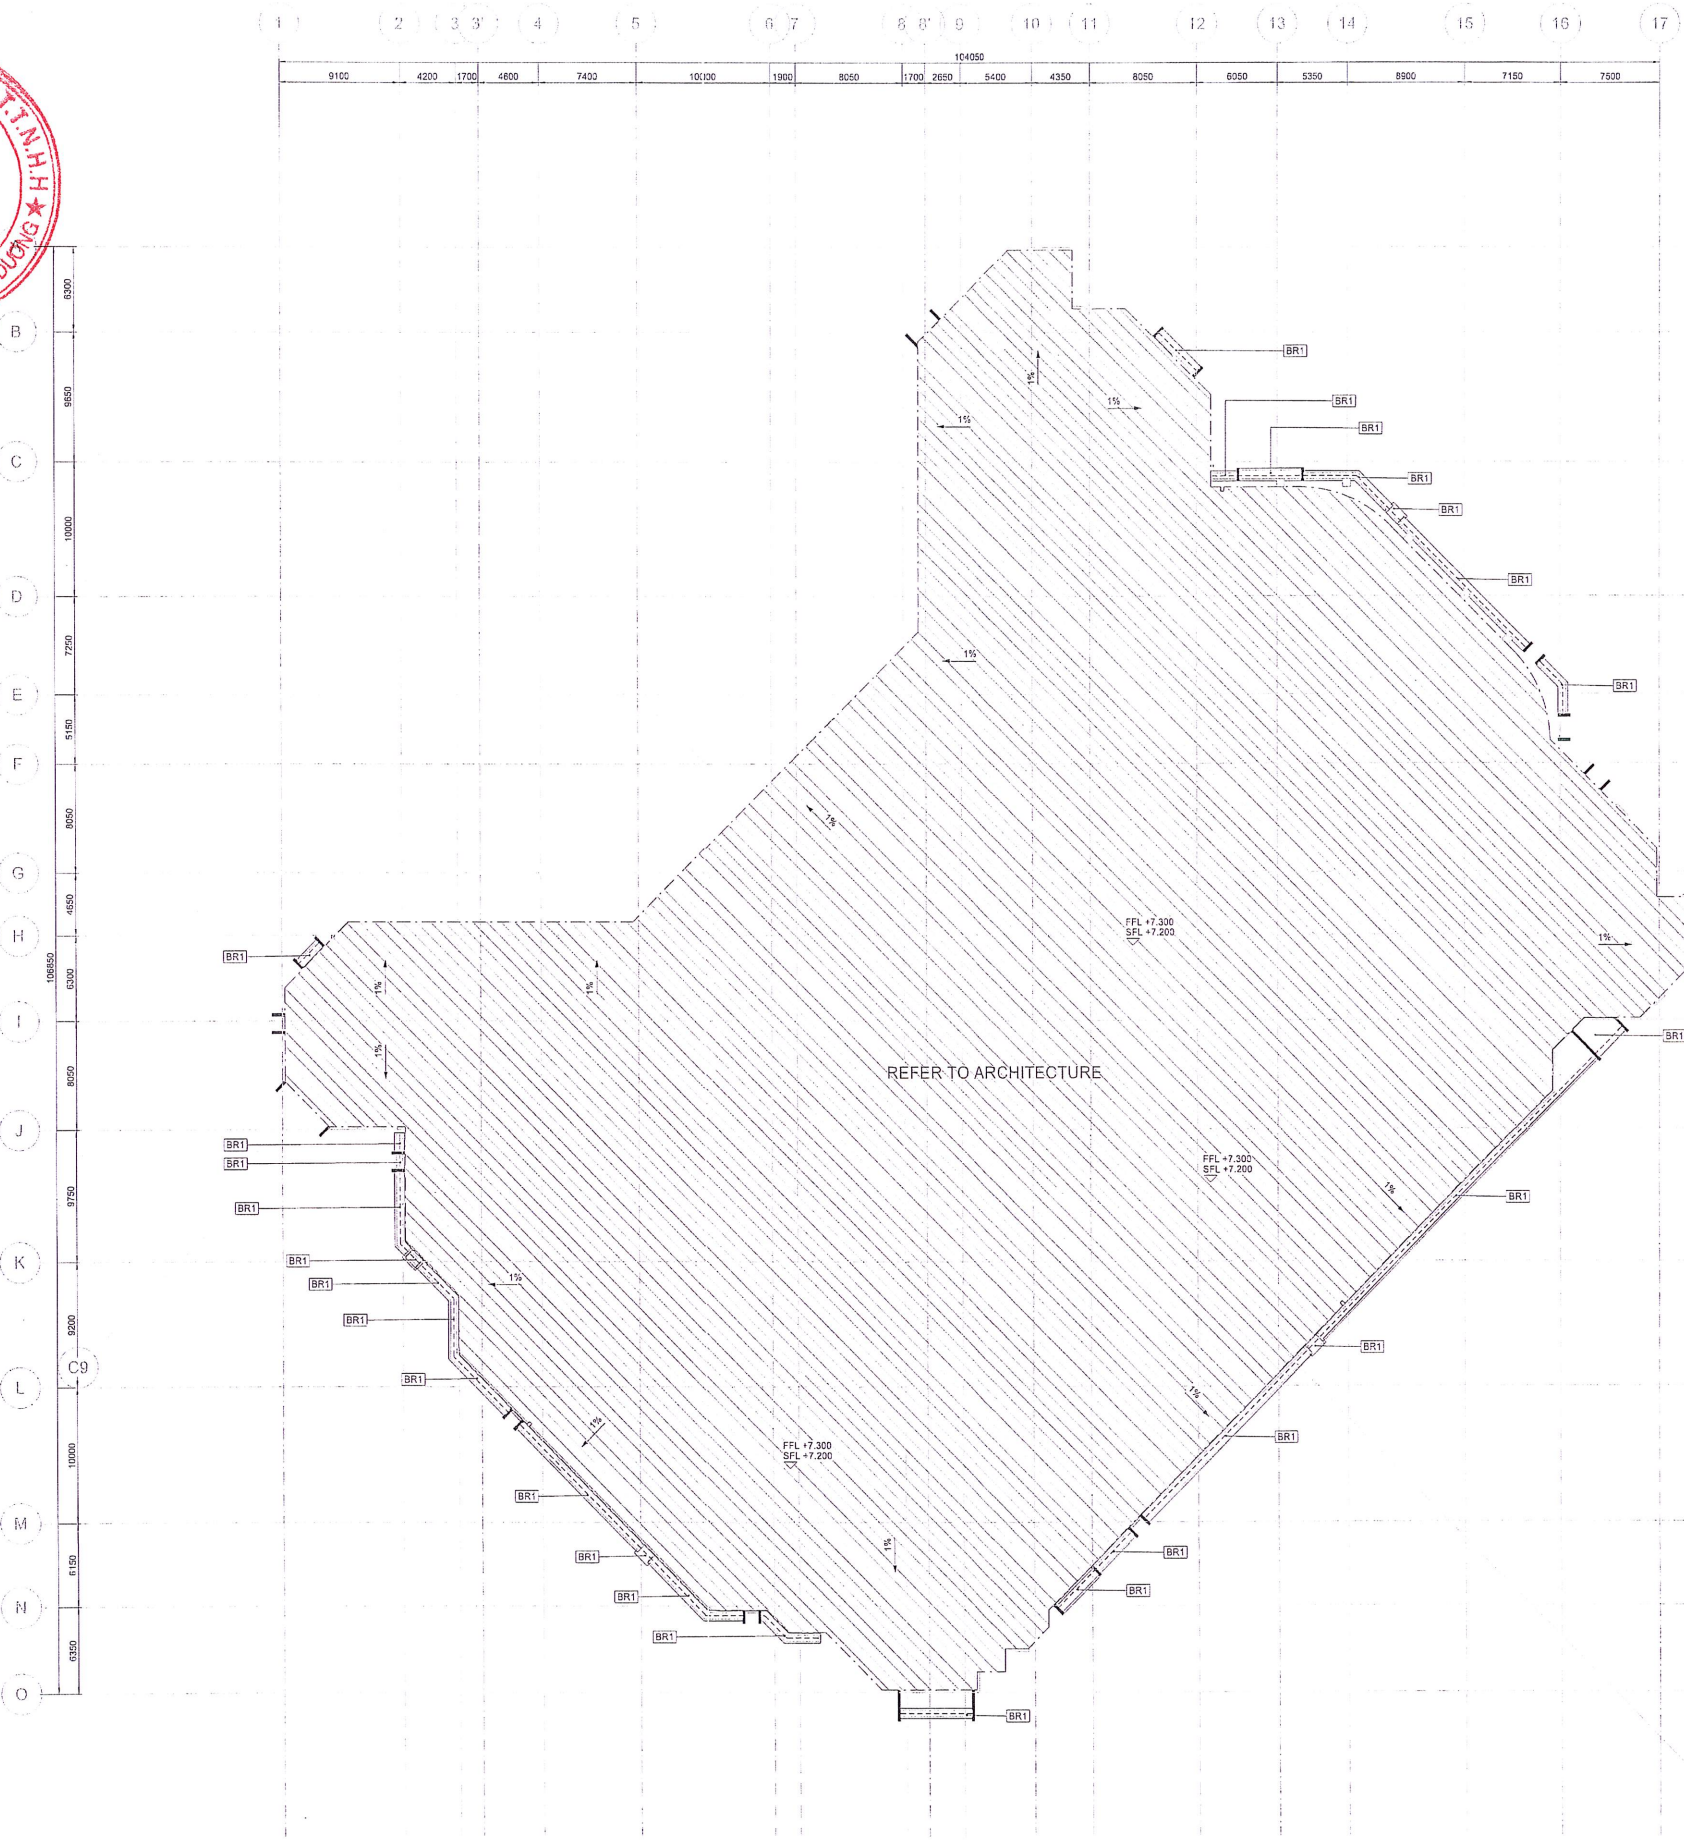

GHI CHÚ CÂY TRỒNG PLANTING TREE LEGEND				
STT NO.	KÍ HIỆU SYMBOLS	MÃ CODE	MÔ TẢ DESCRIPTION	SỐ LƯỢNG (CÂY/M²) QUANTITY (TREES/M²)
1		PL1	CAU VUA <i>Roystonea regia</i>	
2		PL3	CÂY SỨ <i>Plumeria rubra</i>	
3		PL4	CÂY ĐÀO TIỀN <i>Crescentia cujete</i>	
4		PL5	CÂY EN HỒNG <i>Mussaenda frondosa</i>	
5		PL7	CÂY LA HẮN TÙNG <i>Podocarpus macrophyllus</i>	
6		PL8	BUI HOA HỒNG VẠNG-ĐỎ-TRẮNG ROSE Yellow, red, white Y R W	
7		PL9	HOA HỒNG LEO ĐỎ <i>Angela Rose red</i>	
8		PL10	HỒNG TỈ MỤI <i>Miniature rose</i>	
9		PL11	CÂY THIÊN ĐIỀU <i>Strelitzia reginae</i>	
10		PL12	CÂY TRÚC CÁN CÀU <i>Phyllostachys aurea</i>	
11		GR1	GẠCH TRỒNG CỎ LA GỪNG <i>Axonopus compressus</i> Combina tile	
12		GR2	CỎ LÔNG HEO <i>Zoysia tenuifolia</i>	
13		BR1	BẠCH TRINH BIÊN <i>Hymenocallis littoralis</i>	85M²
14		BR2	CÂY CÚC TÀN AN ĐỎ <i>Vernonia elliptica</i>	155 M

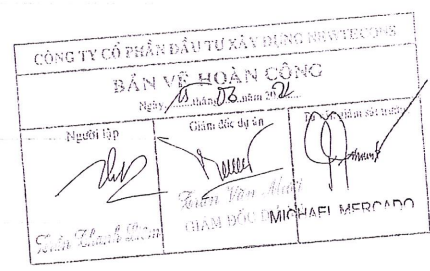


MẶT BẰNG ĐỊNH VỊ / KEY PLAN	
GHI CHÚ / NOTE:	
LẦN CHỈNH SỬA / REVISION NO. 03	
NGÀY / DATE 28/07/2019	
TÊN DỰ ÁN / PROJECT TITLE: SORA GARDENS 2	
CƠ QUAN PHÊ DUYỆT / AUTHORITIES APPROVAL:	
KẾ THOẠI TO THỜI GIAN: NGÀY ... / ... / ...	
CHỦ ĐẦU TƯ / OWNER: CÔNG TY TNHH BTMJR INVESTMENT	
GIÁM ĐỐC / DIRECTOR:	
THIẾT KẾ KIẾN TRÚC / ARCHITECT CONSULTANT: CÔNG TY TNHH SWA VIỆT NAM	
GIÁM ĐỐC KỸ THUẬT / TECHNICAL DIRECTOR: NGUYỄN XUÂN NAM	
TƯ VẤN THIẾT KẾ KẾT CẤU / CAS CONSULTANT: CTY TNHH MTV KỸ THUẬT & CÔNG NGHỆ XÂY DỰNG ACONS	
GIÁM ĐỐC / DIRECTOR:	
TƯ VẤN THIẾT KẾ CƠ ĐIỆN / M&E CONSULTANT: CÔNG TY TNHH CƠ ĐIỆN KHÔNG GIÀN	
GIÁM ĐỐC / DIRECTOR:	
CHỦ NHIỆM DỒ AN / PRINCIPAL ARCHITECT: NGUYỄN XUÂN NAM	
CHỦ TRƯỞNG THIẾT KẾ / CHIEF DESIGNER: NGUYỄN XUÂN NAM	
THIẾT KẾ / DESIGNED BY: LÊ MINH TÂM	
THẺ HIỆN / DRAWN BY: PHẠM TUẤN ANH	
QUẢN LÝ KỸ THUẬT / CHECKED BY: NGUYỄN THỊ PHƯƠNG TRÂM	
THIẾT KẾ THI CÔNG / CONSTRUCTION DESIGN	
HẠNG MỤC / WORK: KIẾN TRÚC / ARCHITECTURE	
1: 250

GHI CHÚ: CAO ĐỘ THIẾT KẾ ±0.000 TƯƠNG ĐƯƠNG CAO ĐỘ QUỐC GIA +32.500 F.F.L ±0.000 IS EQUAL TO NATIONAL DATUM LEVEL +32.500



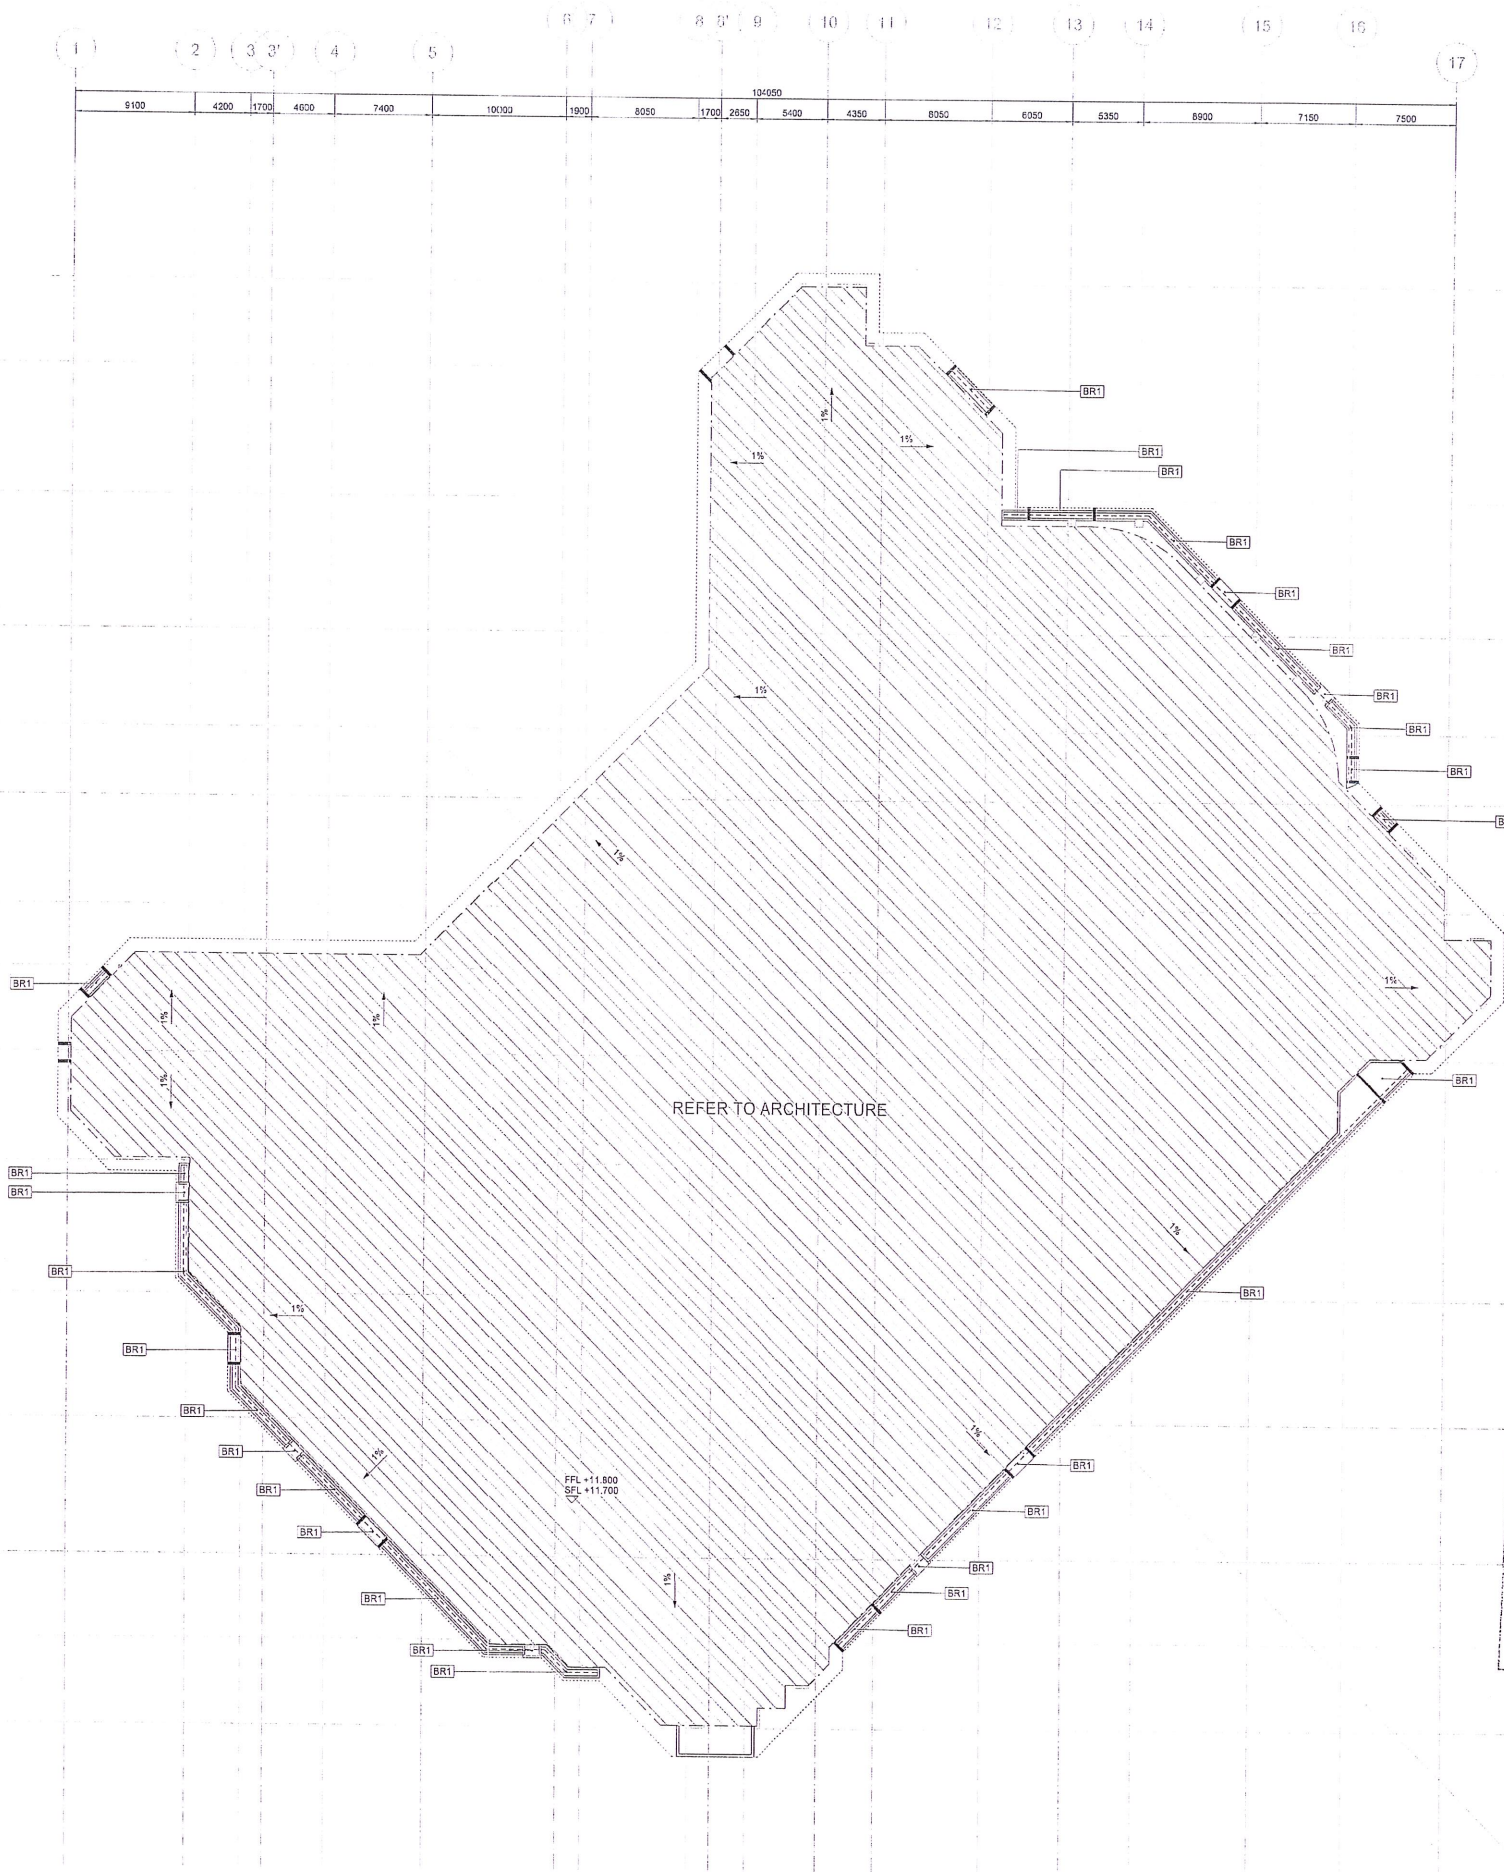

GHI CHÚ CÂY TRỒNG / PLANTING TREE LEGEND				
STT NO	KÍ HIỆU SYMBOLS	MÃ CODE	MÔ TẢ DESCRIPTION	SỐ LƯỢNG (CÂY/M ²) QUANTITY (TREES/M ²)
1		PL1	CAU VUA <i>Playstonea regia</i>	
2		PL3	CÂY SỪ <i>Plumeria rubra</i>	
3		PL4	CÂY ĐÀO TIỀN <i>Crasanella cujele</i>	
4		PL5	CÂY EN HỒNG <i>Mussaenda frondosa</i>	
5		PL7	CÂY LA HÁN TÙNG <i>Podocarpus Macrophyllus</i>	
6		PL8	BUI HOA HỒNG VÀNG ĐỎ-TRẮNG <i>ROSE Yellow, red, white Y R W</i>	
7		PL9	HOA HỒNG LEO ĐỎ <i>Angela Rose red R</i>	
8		PL10	HỒNG TÍ MUỐI <i>Miniature rose</i>	
9		PL11	CÂY THIÊN ĐIỀU <i>Strelitzia reginae</i>	
10		PL12	CÂY TRÚC CÁN CÀU <i>Phyllostachys aurea</i>	
11		GR1	GẠCH TRONG CỎ LA GỪNG <i>Axonopus compressus Combine tile</i>	
12		GR2	CỎ LÔNG HEO <i>Zoysia Tenuifolia</i>	
13		BR1	BẠCH TRINH BIỆN <i>Hymenocallis littoralis</i>	84M ²
14		BR2	CÂY CÚC TÂN AN ĐỘ <i>Vernonia Elliptica</i>	160 M

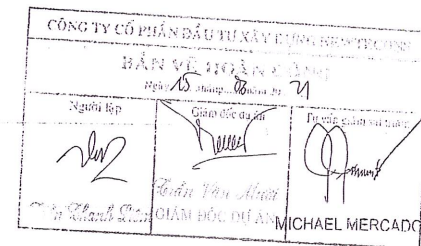


MẶT BẰNG ĐỊNH VỊ / KEY PLAN	
GHI CHÚ / NOTE:	
CƠ QUAN PHÊ DUYỆT / AUTHORITIES APPROVAL:	
CHỦ ĐẦU TƯ / OWNER: CÔNG TY TNHH BTMJR INVESTMENT	
GIÁM ĐỐC / DIRECTOR:	
THIẾT KẾ KIẾN TRÚC / ARCHITECT CONSULTANT: CÔNG TY TNHH SWA VIỆT NAM	
GIÁM ĐỐC KỸ THUẬT / TECHNICAL DIRECTOR: NGUYỄN VĂN NAM	
TƯ VẤN THIẾT KẾ KẾT CẤU / CAS CONSULTANT: ACONS	
TƯ VẤN THIẾT KẾ CƠ ĐIỆN / M&E CONSULTANT: CÔNG TY TNHH CƠ ĐIỆN KHÔNG GIAN	
CHỦ NHIỆM ĐỒ ÁN / PRINCIPAL ARCHITECT: NGUYỄN VĂN NAM	
CHỦ TRƯ THIẾT KẾ / CHIEF DESIGNER: NGUYỄN VĂN NAM	
THIẾT KẾ / DESIGNED BY: LÊ MINH TÂM	
THẺ HIỆN / DRAWN BY: PHẠM TUẤN ANH	
QUẢN LÝ KỸ THUẬT / CHECKED BY: NGUYỄN THỊ PHƯƠNG TRÂM	
GIAI ĐOẠN THIẾT KẾ / DESIGN PHASE: THIẾT KẾ THI CÔNG / CONSTRUCTION DESIGN	
HẠNG MỤC / WORK: KIẾN TRÚC / ARCHITECTURE	
TÊN BẢN VẼ / DRAWING TITLE: TẦNG 3-MẶT BẰNG TRỒNG CÂY / LEVEL 03-PLANTING PLAN	
BẢN VẼ SỐ / DRAWING NO: L-SS-21	LẦN CHỈNH ĐOÀ / REVISION NO: 03
TÊN FILE / FILE NAME: L-SS-21 - LEVEL 03-PLANTING PLAN	
TÊN TÀI LIỆU / SCALE: A1 1:250	
TÊN TÀI LIỆU / SCALE: A2 1:150	
TÊN TÀI LIỆU / SCALE: A3 1:100	

GHI CHÚ / NOTES:
CAO ĐỘ THIẾT KẾ ±0.000
TƯƠNG ĐƯƠNG CAO ĐỘ QUỐC GIA +32.500
F.F.L. ±0.000
IS EQUAL TO NATIONAL DATUM LEVEL +32.500


1/2/21



BTM: R.00.2012.05.01

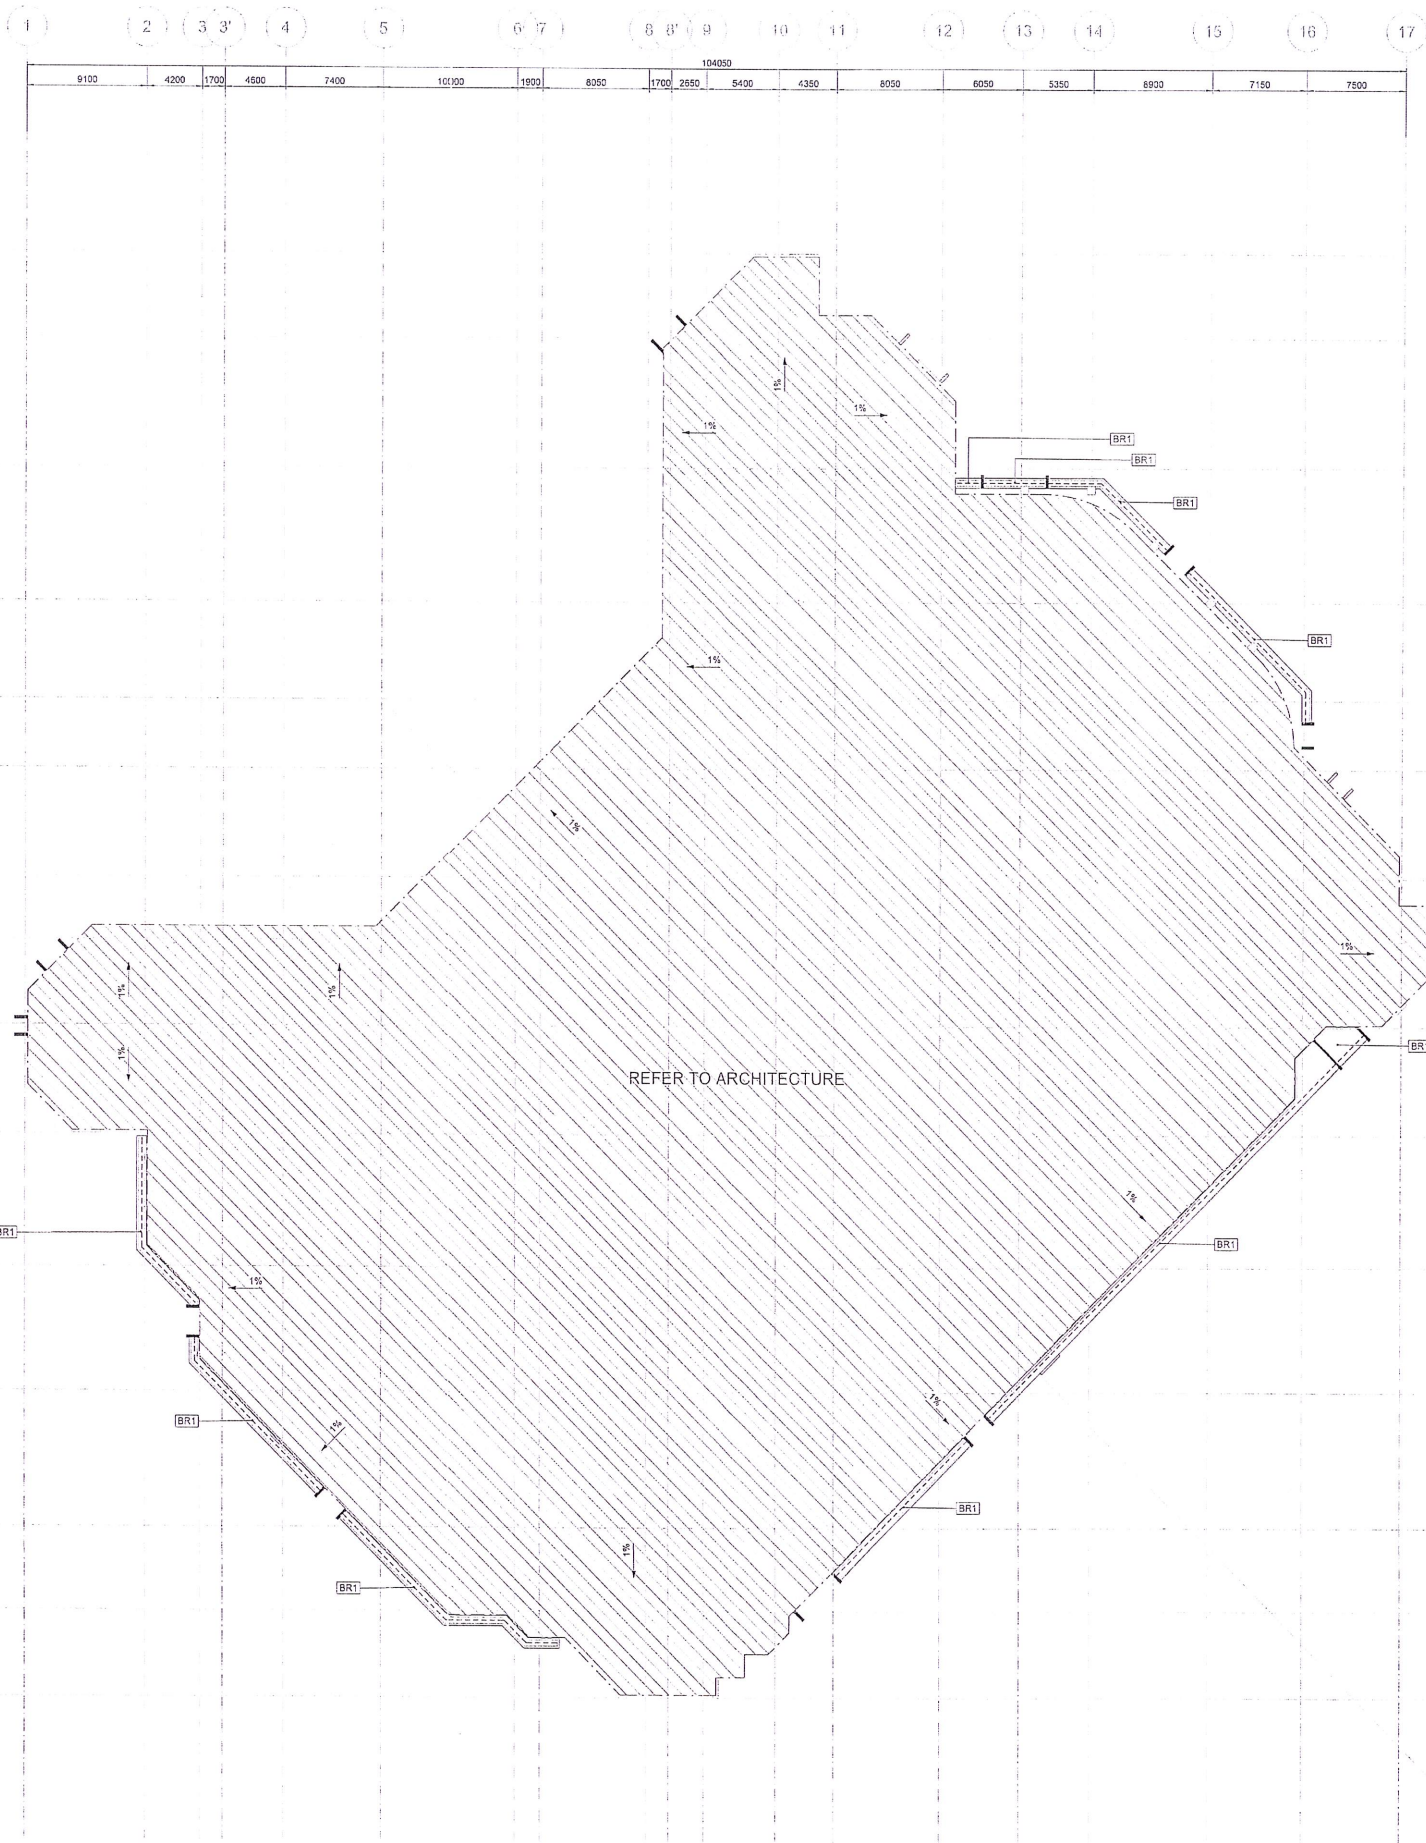

GHI CHÚ CÂY TRỒNG PLANTING TREE LEGEND				
STT NO.	KÍ HIỆU SYMBOLS	MÃ CODE	MÔ TẢ DESCRIPTION	SỐ LƯỢNG (CÂY/M²) QUANTITY (TREES, M²)
1		PL1	CÁU VUA <i>Roystonea regia</i>	
2		PL3	CÂY SỨ <i>Plumeria rubra</i>	
3		PL4	CÂY ĐÁO TIỀN <i>Crescentia cujute</i>	
4		PL5	CÂY ẼN HỒNG <i>Mossendia frondosa</i>	
5		PL7	CÂY LA HÁN TÙNG <i>Podocarpus Macrophyllus</i>	
6		PL8	BUI HOA HỒNG VÀNG ĐỎ-TRẮNG <i>ROSE Yellow, red white Y R W</i>	
7		PL9	HOA HỒNG LEO ĐỎ <i>Angela Rose red R</i>	
8		PL10	HỒNG TÍ MƯỜI <i>Miniature rose</i>	
9		PL11	CÂY THIÊN ĐIỀU <i>Strelitzia reginae</i>	
10		PL12	CÂY TRÚC CÀN CẦU <i>Phyllostachys aurea</i>	
11		GR1	GẠCH TRỒNG CÓ LA GỪNG <i>Acrostopus compressus Combine tile</i>	
12		GR2	CỎ LÔNG HEO <i>Zoysia Tenulata</i>	
13		BR1	BẠCH TRINH BIÊN <i>Hymenocallis littoralis</i>	73M2
14		BR2	CÂY CỐC TÀN AN ĐỎ <i>Vernonia Elliptica</i>	138M

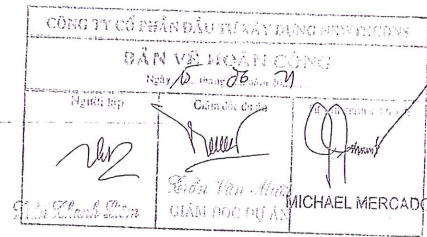

MẶT BẰNG ĐỊNH VỊ / KEY PLAN	
GHI CHÚ / NOTE	
LÀM / DATE: HỒI DƯNG BỮA ĐÓP KẾ HOẠCH XÂY DỰNG / AMENDMENT / PURPOSE OF THE REUSE: CÔNG TRÌNH - ĐỊA ĐIỂM / PROJECT TITLE - LOCATION:	
SORA GARDENS 2	
Lô C17 - Khu B - Đường Hùng Vương - Phường Hòa Phú - Tp. Thủ Dầu Một - Tỉnh Bình Dương. Lot C17 - Zone B - Hung Vuong Street - Hoa Phu Ward - Thu Dau Mot City - Binh Duong Province.	
CƠ QUAN PHÉ DUYỆT / AUTHORITIES APPROVAL	
KÊNH THEO TỶ THỂM SỞ: / CHỮ ĐẤU TỰ / OWNER:	NGÀY: / L. /
CÔNG TY TNHH BTMJR INVESTMENT	
Tòa nhà SORA Gardens I Lô C16, Đ. Hùng Vương, Phường Hòa Phú, Thành phố Thủ Dầu Một, Tỉnh Bình Dương, Việt Nam. SORA Gardens I Building, C16, Hung Vuong Avenue, Hoa Phu Ward, Thu Dau Mot City, Binh Duong Province, Vietnam.	
Giám Đốc / Director:	
THIẾT KẾ KIẾN TRÚC / ARCHITECT CONSULTANT:	
SWA iethnam	
44/112 Lê Quang Định, Phường 11, Quận Bình Thạnh, TP.HCM. 44/112 Le Quang Dinh, Ward 11, Binh Thanh District, HCMC.	
Tel: 028.3515.4530 Fax: 028.3515.7286	
Giám Đốc Kỹ Thuật / Technical Director: NGÔ XUÂN NAM	
TƯ VẤN THIẾT KẾ KẾT CẤU / CAS CONSULTANT:	
ACONS	
65/1 Ngõ Thới Nhàn, Phường 7, Quận 3, TP.HCM. 65/1 Ngõ Thoi Nham, Ward 7, District 3, HCMC.	
Tel: 028.3930.3348 Fax: 028.3930.3347	
Giám Đốc / Director:	
TƯ VẤN THIẾT KẾ CƠ ĐIỆN / M&E CONSULTANT:	
CÔNG TY TNHH CƠ ĐIỆN KHÔNG GIÀN	
46/08 Nguyễn Cửu Vân, Phường 17, Q. Bình Thạnh, TP.HCM. 46/08 Nguyen Cau Van, Ward 17, Binh Thanh District, HCMC.	
Tel: 028.6290.9396 Fax: 028.6290.9416	
Giám Đốc / Director:	
CHỦ NHIỆM DỒ ÁN / PRINCIPAL ARCHITECT:	NGÔ XUÂN NAM
CHỦ TRƯ THIẾT KẾ / CHIEF DESIGNER:	NGÔ XUÂN NAM
THIẾT KẾ / DESIGNED BY:	LÊ MINH TÂM
THẺ HIỆN / DRAWN BY:	PHẠM TUẤN ANH
QUẢN LÝ KỸ THUẬT / CHECKED BY:	NGUYỄN THỊ PHƯƠNG TRÂM
GIAI ĐOẠN THIẾT KẾ / DESIGN PHASE:	
THIẾT KẾ THI CÔNG / CONSTRUCTION DESIGN	
HẠNG MỤC / WORK:	
KIẾN TRÚC / ARCHITECTURE	
TÊN BẢN VẼ / DRAWING TITLE:	
TẦNG 3-MẶT BẰNG TRỒNG CÂY +2600	
LEVEL 03-PLANTING PLAN +2600	
BẢN VẼ SỐ / DRAWING NO:	L-SS-22
LẦN CHỈNH SỬA / REVISION NO:	00
NGÀY / DATE:	25/07/2019
TÊN FILE / FILE NAME:	L-SS-22 - LEVEL 03-PLANTING PLAN
MÃ DỰ ÁN / PROJ.NO:	18001VN
TỈ LỆ / SCALE:	A1 1:250 A2 1:350 A3 1:500

GHI CHÚ / NOTES:
CAO ĐỘ THIẾT KẾ ±0.000
TƯƠNG ĐƯƠNG CAO ĐỘ QUỐC GIA +32.500
PPL ±0.000
IS EQUAL TO NATIONAL DATUM LEVEL +32.500


1 TẦNG 3-MẶT BẰNG TRỒNG CÂY +2600 / LEVEL 3-PLANTING PLAN +2600
L-SS-22 1: 250




BTMJR-D5/241125-215



A
B
C
D
E
F
G
H
I
J
K
L
M
N
O

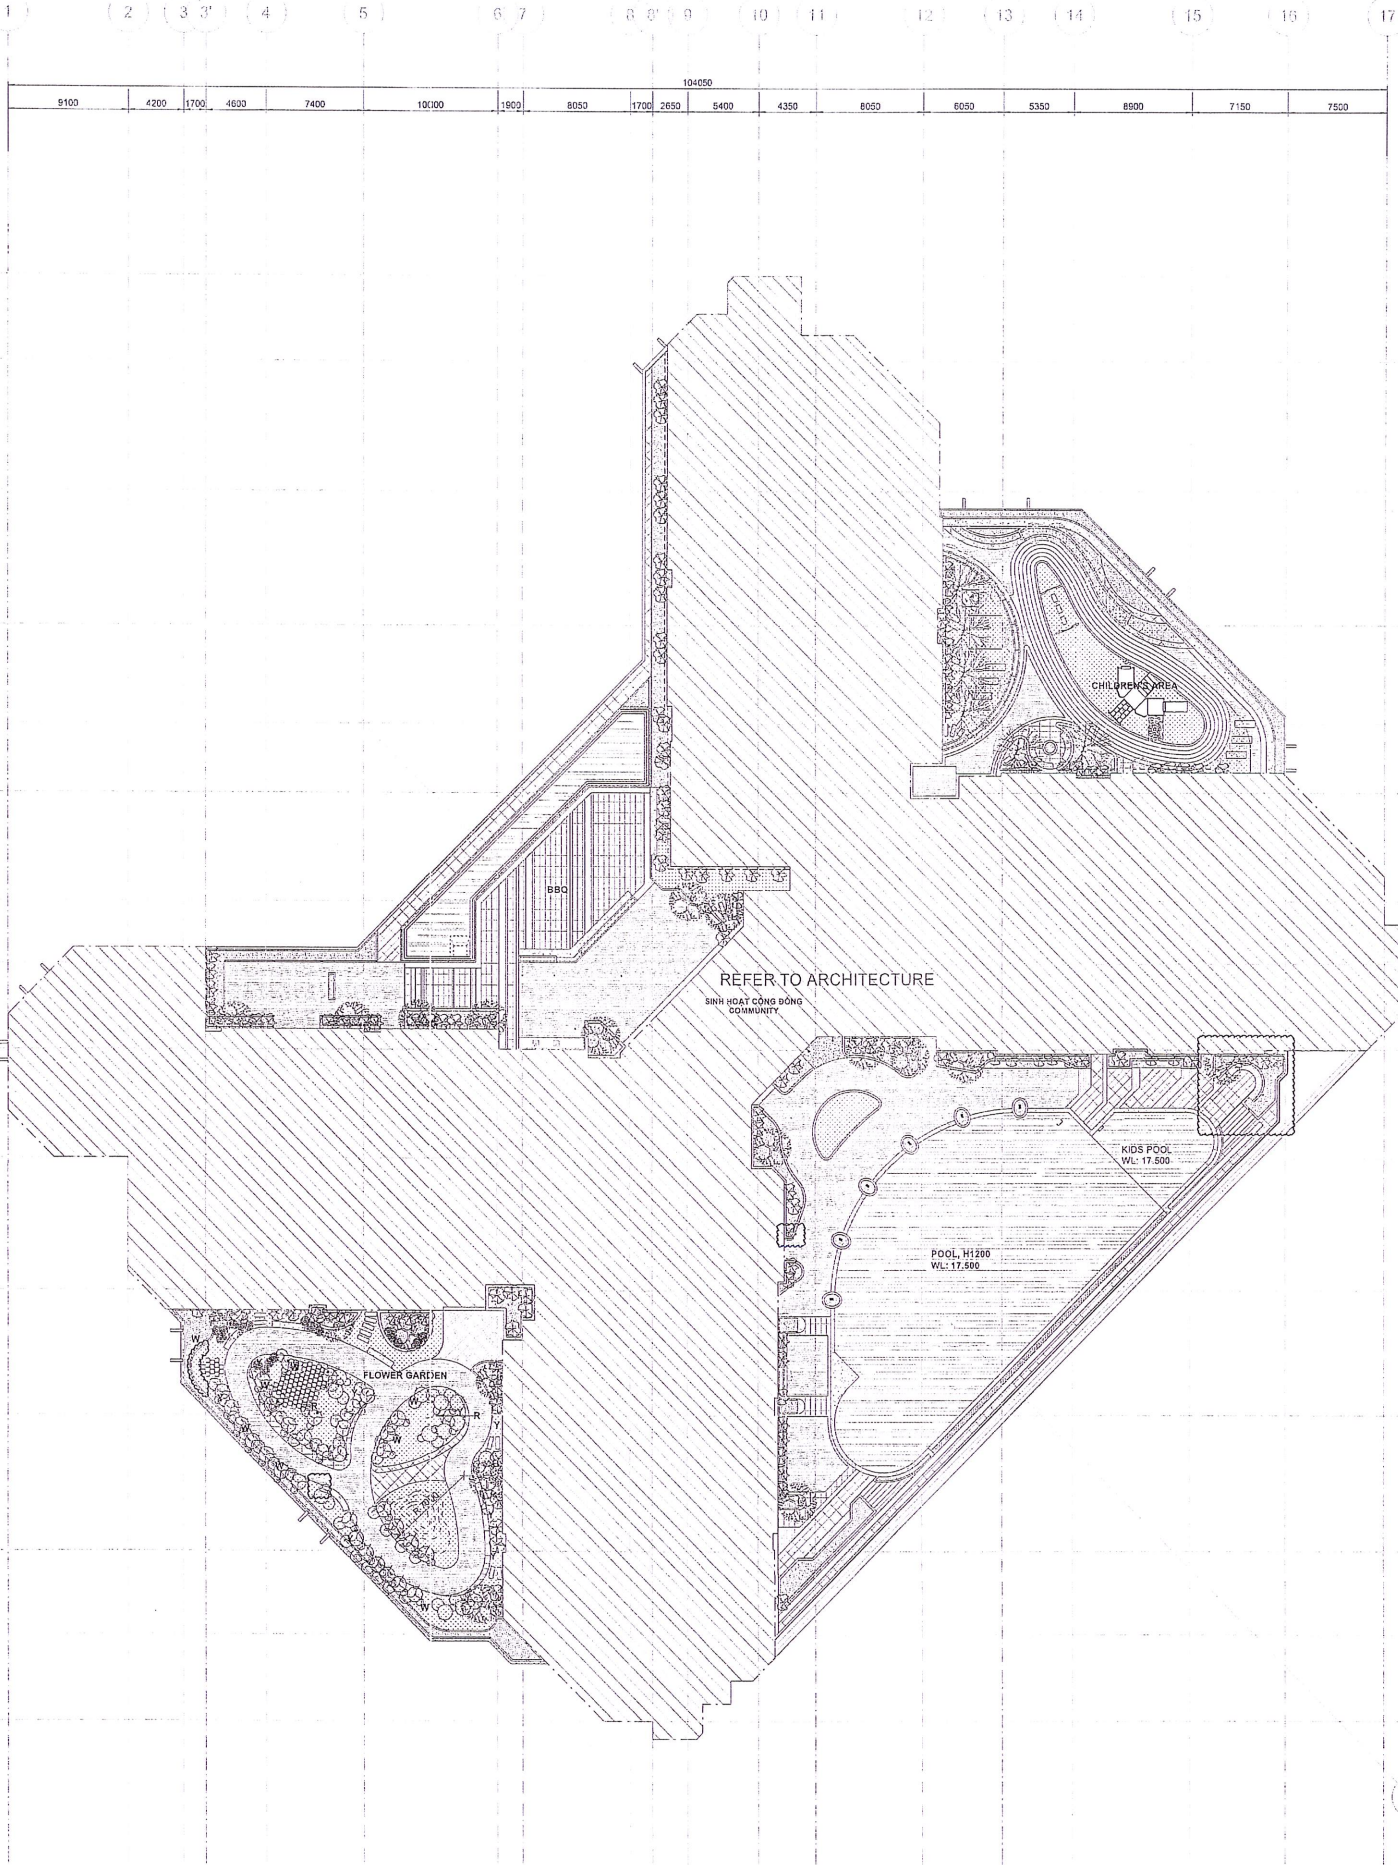

GHI CHÚ CÂY TRỒNG PLANTING TREE LEGEND			
STT NO.	KI HIỆU SYMBOLS	MÃ CODE	MIEU TẢ DESCRIPTION
1		PL1	CAU VUA <i>Ravenea regii</i>
2		PL3	CÂY SỪ <i>Plumetia rubra</i>
3		PL4	CÂY ĐÀO TIỀN <i>Oreocarya cuneata</i>
4		PL5	CÂY ẼN HỒNG <i>Mussaenda frondosa</i>
5		PL7	CÂY LA HÂN TÙNG <i>Podocarpus macrophyllus</i>
6		PL8	BỤI HOA HỒNG VẮNG-ĐỎ-TRẮNG <i>ROSE Yellow, red, white</i> Y R W
7		PL9	HOA HỒNG LEO ĐỎ <i>Angela Rose red</i> R
8		PL10	HỒNG TÍ MƯỜI <i>Miniature rose</i>
9		PL11	CÂY THIÊN ĐIỀU <i>Strelitzia reginae</i>
10		PL12	CÂY TRÚC CÁN CẦU <i>Phyllostachys aurea</i>
11		GR1	BẠCH TRÔNG CỎ LÁ GỪNG <i>Axonopus compressus</i> Combine tile
12		GR2	CỎ LÔNG HEO <i>Zoysia tenuifolia</i>
13		BR1	BẠCH TRINH BIÊN <i>Hymenocallis littoralis</i>
14		GR2	CÂY CỐC TÀN ẨM ĐỎ <i>Vernonia elliptica</i>

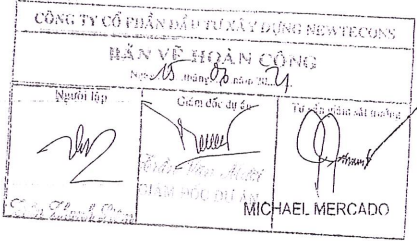

MẶT BẰNG ĐỊNH VỊ / KEY PLAN	
GHI CHÚ / NOTE:	
SORA GARDENS 2	
Lô C17 - Khu B - Đường Hùng Vương - Phường Hòa Phú - Tp. Thủ Dầu Một - Tỉnh Bình Dương. Lô C17 - Zone B - Hùng Vương Street - Hoa Phú Ward - Thủ Dầu Một City - Bình Dương Province.	
CƠ QUAN PHÊ DUYỆT / AUTHORITIES APPROVAL	
KÈM THEO TỜ TRÌNH SỐ: / NGÀY: ... / ... / ...	
CHỦ ĐẦU TƯ / OWNER: CÔNG TY TNHH BTMJR INVESTMENT	
Tòa nhà SORA Gardens 1, Lô C18, Đại lộ Hùng Vương, Phường Hòa Phú, Thành phố Thủ Dầu Một, Tỉnh Bình Dương, Việt Nam. SORA Gardens 1 Building, C18, Hùng Vương Avenue, Hoa Phú Ward, Thủ Dầu Một City, Bình Dương Province, Vietnam. Tel: Fax:	
GIÁM ĐỐC / DIRECTOR:	
THIẾT KẾ KIẾN TRÚC / ARCHITECT CONSULTANT: SWA ietnam	
Tư vấn thiết kế kết cấu / CSS CONSULTANT: CTY TNHH MTV KỸ THUẬT & CÔNG NGHỆ XÂY DỰNG ACONS	
Tư vấn thiết kế cơ điện / M&E CONSULTANT: CÔNG TY TNHH CƠ ĐIỆN KHÔNG GIAN	
CHỦ NHIỆM DỒ AN / PRINCIPAL ARCHITECT: NGUYỄN VĂN NAM	
CHỦ TRÌ THIẾT KẾ / CHEF DESIGNER: NGUYỄN VĂN NAM	
THIẾT KẾ / DESIGNED BY: LÊ MINH TÂM	
THẺ HIỆN / DRAWN BY: PHẠM TUẤN ANH	
QUẢN LÝ KỸ THUẬT / CHECKED BY: NGUYỄN THỊ PHƯƠNG TRÂM	
GIAI ĐOẠN THIẾT KẾ / DESIGN PHASE: THIẾT KẾ THI CÔNG / CONSTRUCTION DESIGN	
HẠNG MỤC / WORK: KIẾN TRÚC / ARCHITECTURE	
TÊN BẢN VẼ / DRAWING TITLE: TẦNG 4-MẶT BẰNG TRỒNG CÂY / LEVEL 04-PLANTING PLAN	
BẢN VẼ SỐ / DRAWING NO: L-SS-31	LẦN CHỈNH SỬA / REVISION NO: 00
NGÀY / DATE: 29/07/2019	
TÊN FILE / FILE NAME: L-SS-31 - SƠ VẼ 01-PLANTING PLAN	TỶ LỆ / SCALE: A1: 1:250
MÃ DỰ ÁN / PROJ NO: 18021VN	A2: ~1:330
	A3: ~1:500

1 TẦNG 4- MẶT BẰNG TRỒNG CÂY /LEVEL 4 - PLANTING PLAN
1 : 250

GHI CHÚ / NOTES:
CAO ĐỘ THIẾT KẾ ±0.000
TƯƠNG ĐƯƠNG CAO ĐỘ QUỐC GIA ±32.500
F.F.L ±0.000
IS EQUAL TO NATIONAL DATUM LEVEL ±32.500




BTMJR-D5-241126-435



B
C
D
E
F
G
H
I
J
K
L
M
N
O

C9

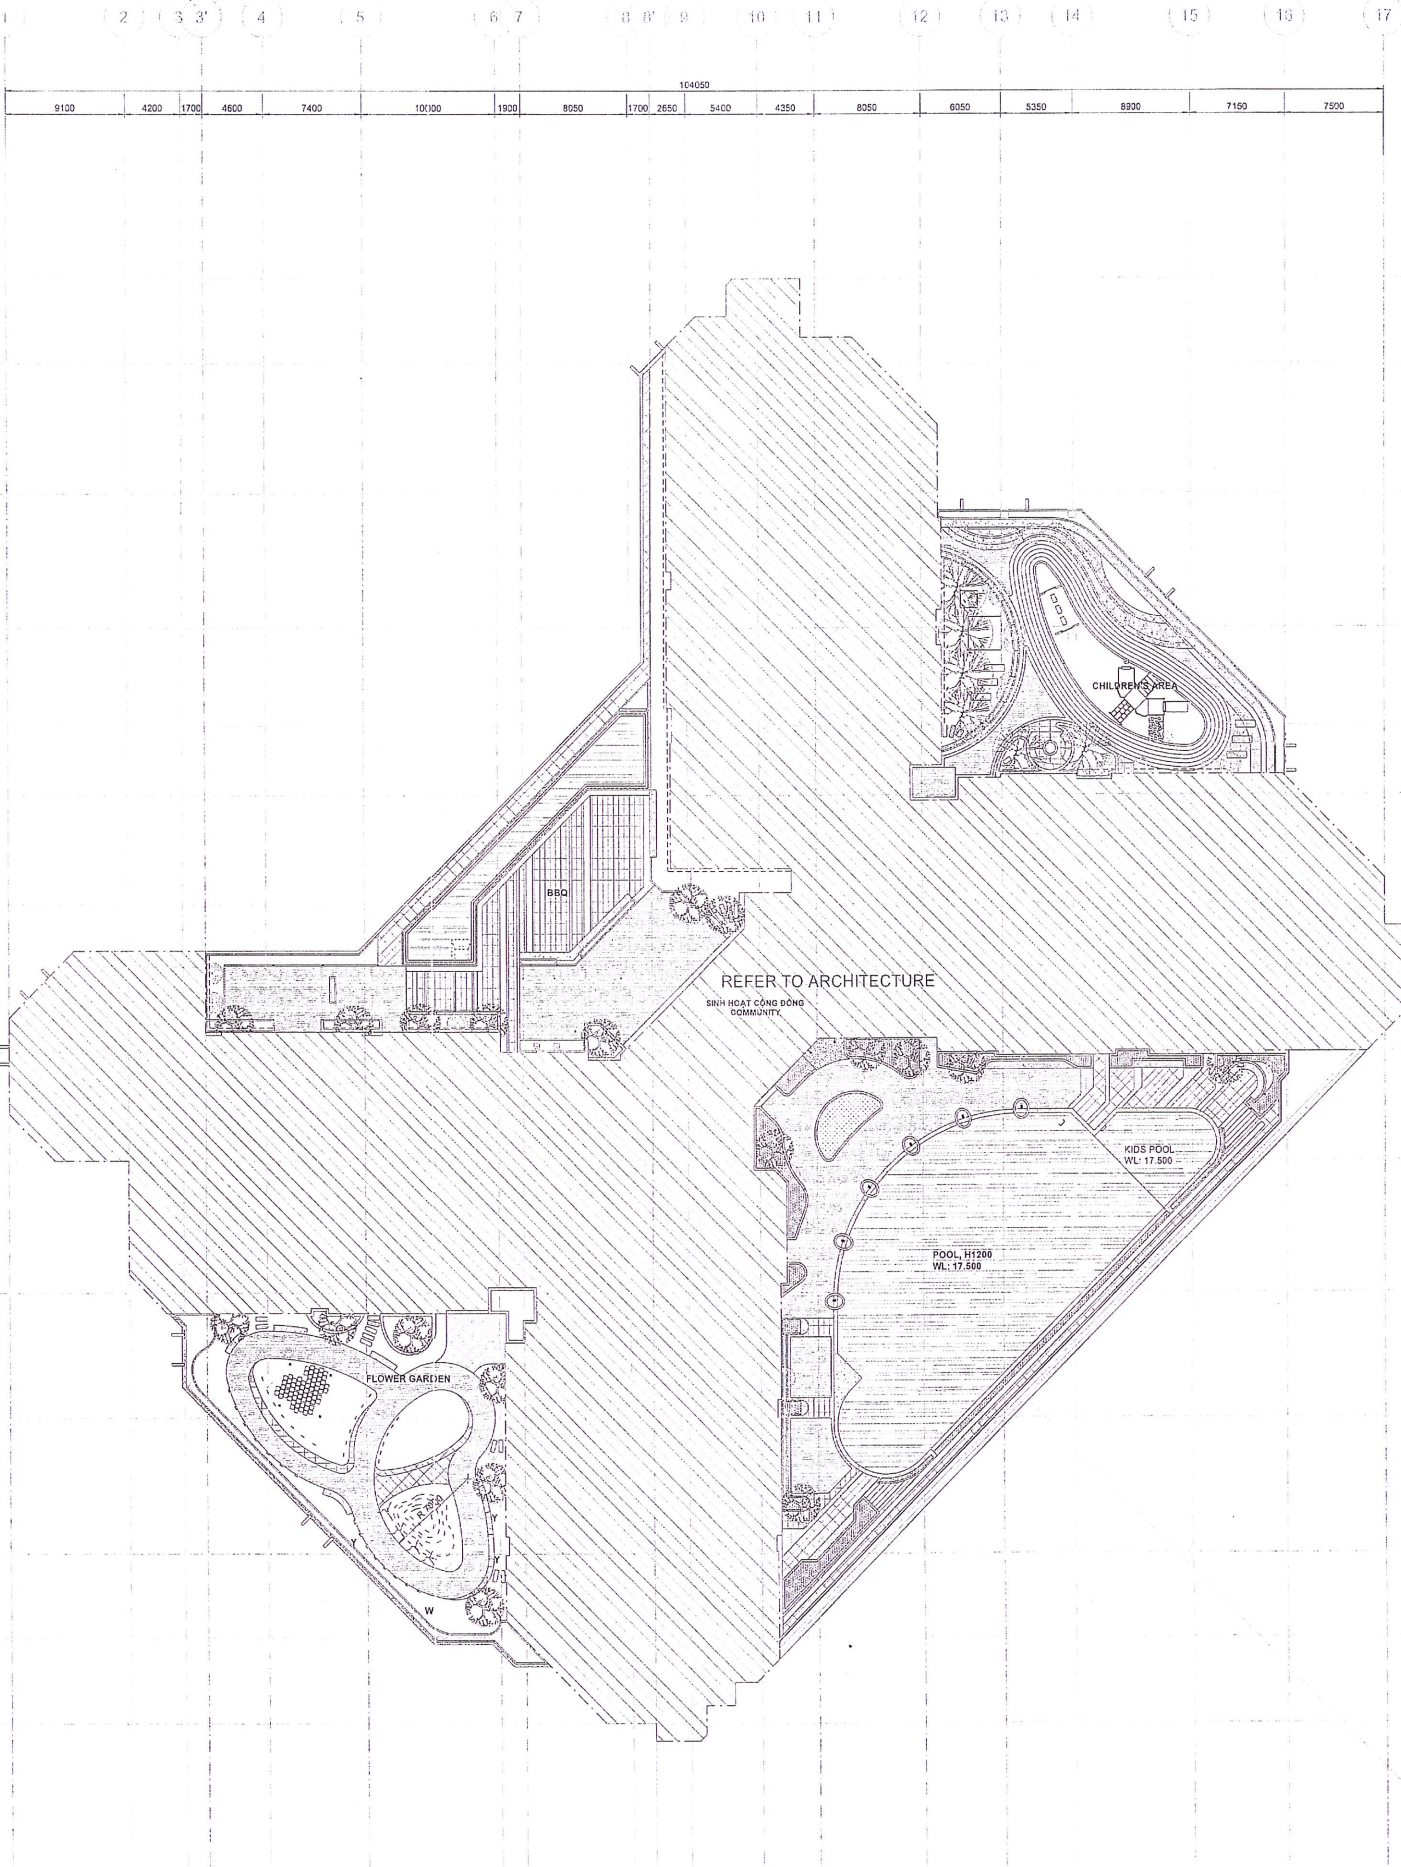

GHI CHÚ CÂY TRỒNG PLANTING TREE LEGEND				
STT NO.	KÍ HIỆU SYMBOLS	MÃ CODE	MIEU TẢ DESCRIPTION	SỐ LƯỢNG (CÂY/M) QUANTITY (TREES/M)
1		PL1	CAU VUA <i>Roystonea regia</i>	
2		PL3	CÂY SỪ <i>Plumeria rubra</i>	15 CÂY/15 TREES
3		PL4	CÂY BẢO TIỀN <i>Crescentia cujete</i>	6 CÂY/6 TREES
4		PL5	CÂY ẼN HỒNG <i>Mussaenda frondosa</i>	43 CÂY/43 TREES
5		PL7	CÂY LA HÀN TÙNG <i>Podocarpus macrophyllus</i>	
6		PL8	BUI HOA HỒNG VÀNG - ĐỎ - TRẮNG ROSE Yellow, red, white Y R W	
7		PL9	HOA HỒNG LEO ĐỎ Angela Rose red R	
8		PL10	HỒNG TÍ MƯỜI Miniature rose	
9		PL11	CÂY THIÊN ĐIỀU <i>Strelitzia reginae</i>	
10		PL12	CÂY TRÚC CÀN CẦU <i>Phyllostachys aurea</i>	
11		GR1	BẠCH TRÙNG CÓ LÁ GỪNG <i>Axonopus compressus</i> Combine file	
12		GR2	CỎ LỒNG HÈ <i>Zoysia tenuifolia</i>	
13		BR1	BẠCH TRINH BIỆN <i>Hymenocallis littoralis</i>	
14		BR2	CÂY CÚC TÂN AN ĐỘ <i>Vernonia elliptica</i>	


BẢN VẼ HOÀN CÔNG

Ngày 06 tháng 06 năm 2021

Người lập

Giám đốc dự án

Thẩm định

Giám đốc dự án

THẨM ĐỊNH

MICHAEL MERCADO

MAT BẢNG ĐỊNH VỊ / KEY PLAN

GHI CHÚ / NOTE:

LÀM
BẰNG
CÓNG TRÌNH - ĐỊA ĐIỂM / PROJECT TITLE - LOCATION

SORA GARDENS 2

LÀ C17 - Khu B - Đường Hùng Vương - P.Hoa Phú - Tp. Thủ Dầu Một - Tỉnh Bình Dương.
Lot C17 - Zone B - Hung Vuong Street - Hoa Phu Ward - Thu Dau Mot City - Binh Duong Province.

CƠ QUAN PHÉ DUYỆT / AUTHORITIES APPROVAL

KÝ THIỆT KẾ THIẾT KẾ
CHỦ ĐẦU TƯ / OWNER

CÔNG TY TNHH BTMJR INVESTMENT

Tòa nhà SORA Gardens I, Lô C18, Đại lộ Hùng Vương,
Phường Hòa Phú, Thành phố Thủ Dầu Một, Tỉnh Bình Dương,
Việt Nam
SORA Gardens I Building, C18, Hung Vuong Avenue, Hoa Phu
Ward, Thu Dau Mot City, Binh Duong Province, Vietnam.
Tel: Fax:

GIÁM ĐỐC / DIRECTOR:

THIỆT KẾ KẾT CẤU / ARCHITECT CONSULTANT

SWA ietnam CÔNG TY TNHH SWA VIỆT NAM

443/15 Lê Quang Định, Phường 11, Quận Bình Thạnh, TP.HCM
442/12 Lê Quang Định, Ward 11, Binh Thanh District, HCMC
Tel: 028.3515.4530 Fax: 028.3515.7286

GIÁM ĐỐC KỸ THUẬT / TECHNICAL DIRECTOR: NGUYỄN XUÂN NAM

TƯ VẤN THIẾT KẾ KẾT CẤU / CAS CONSULTANT

CTY TNHH MTV KỸ THUẬT & CÔNG
NGHỆ XÂY DỰNG ACONS

601 Ngã Thôi Nhâm, Phường 7, Quận 3, TP.HCM
601 Ngã Thôi Nhâm, Ward 7, District 3, HCMC
Tel: 028.3130.3346 Fax: 028.3930.3347

GIÁM ĐỐC / DIRECTOR:

TƯ VẤN THIẾT KẾ CƠ ĐIỆN / M&E CONSULTANT

CÔNG TY TVTK CƠ ĐIỆN KHÔNG GIAN

46/3B Nguyễn Cửu Vân, Phường 17, Q.Bình Thạnh, TP.HCM
46/3B Nguyễn Cửu Vân, Ward 17, Binh Thanh District, HCMC
Tel: 028.6290.9395 Fax: 028.6290.9416

GIÁM ĐỐC / DIRECTOR:

CHỦ NHIỆM ĐỒ ÁN
PRINCIPAL ARCHITECT

NGUYỄN XUÂN NAM

CHỦ TRƯỞNG THIẾT KẾ
CHIEF DESIGNER

NGUYỄN XUÂN NAM

THIỆT KẾ
DESIGNED BY

LÊ MINH TÂM

THẺ HIỆN
DRAWN BY

PHẠM TUẤN ANH

QUẢN LÝ KỸ THUẬT
CHECKED BY

NGUYỄN THỊ PHƯƠNG TRÂM

GIN ĐOẠN THIẾT KẾ / DESIGN PHASE

THIẾT KẾ THI CÔNG
CONSTRUCTION DESIGN

HẠNG MỤC / WORK

KIẾN TRÚC
ARCHITECTURE

TÊN BẢN VẼ / DRAWING TITLE

TẦNG 4-MẶT BẰNG TRỒNG CÂY

LEVEL 04-PLANTING TREES PLAN

BẢN VẼ SỐ
DRAWING NO

L-SS-31A

LẦN CHỈNH SỬA
REVISION NO

00

NGÀY
DATE

29/07/2019

TÊN FILE /
FILE NAME



L-SS-31A-LEVEL 04-PLANTING TREES PLAN

TỈ LỆ /
SCALE


A1 1:250
A2 ~1:350
A3 ~1:500

1 TẦNG 4- MẶT BẰNG TRỒNG CÂY /LEVEL 4 - PLANTING TREES PLAN
L-SS-31A 1 : 250

BTMJR-D121120415

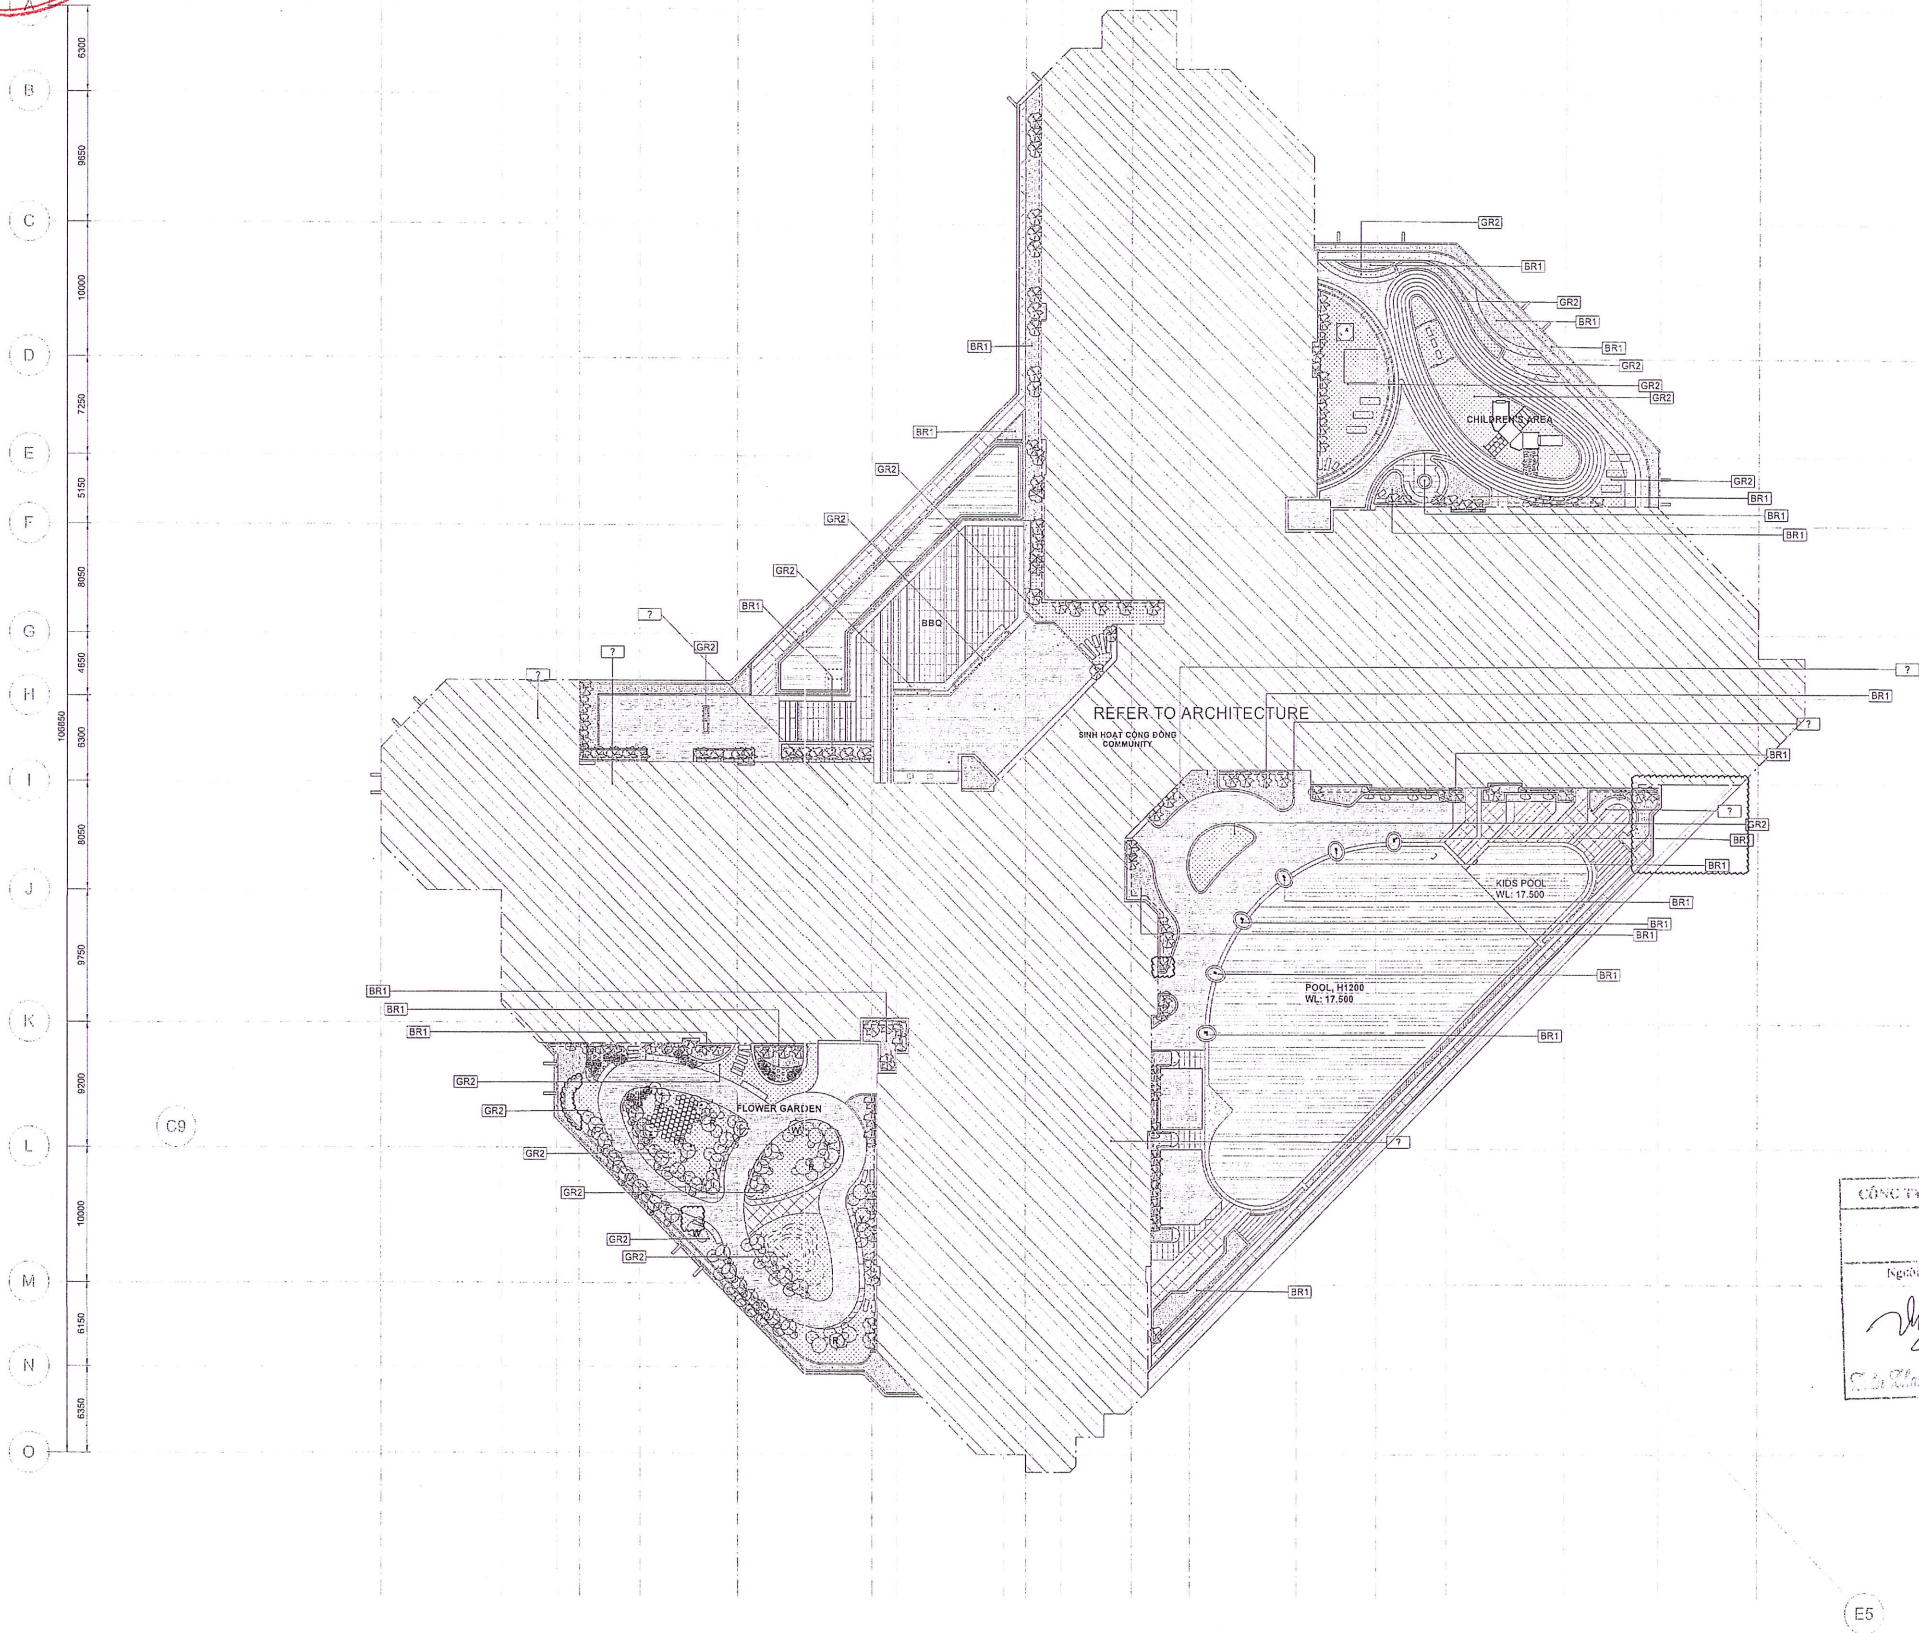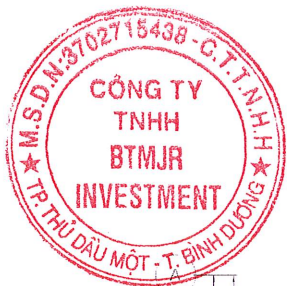

GHI CHÚ CÂY TRỒNG PLANTING TREE LEGEND				
STT NO.	KÍ HIỆU SYMBOLS	MÃ CODE	MIEU TẢ DESCRIPTION	SỐ LƯỢNG (CÂY, M²) QUANTITY (TREES, M²)
1		PL1	CAU VUA <i>Roystonea regia</i>	
2		PL3	CÂY SỪ <i>Plumeria rubra</i>	
3		PL4	CÂY BẢO TIẾN <i>Crescentia cujet</i>	
4		PL5	CÂY EN HỒNG <i>Mussaenda frondosa</i>	
5		PL7	CÂY LA HÂN TÙNG <i>Podocarpus macrophyllus</i>	
6		PL8	BUI HOA HỒNG VÀNG-ĐỎ-TRẮNG ROSE Yellow, red, white Y R W	58 M2
7		PL9	HOA HỒNG LEO ĐỎ Angela Rose red R	46 LOTS
8		PL10	HỒNG TÍ MUỐI Miniature rose	11 M2
9		PL11	CÂY THIÊN ĐIỀU <i>Strelitzia reginae</i>	60,9 M
10		PL12	CÂY TRÚC CÀN CẦU <i>Phyllostachys aurea</i>	
11		GR1	GÁCH TRỒNG CỎ LA GUNG <i>Axonopus compressus</i> Combine tile	
12		GR2	CỎ LÔNG HEO <i>Zoysia tenuifolia</i>	362 M²
13		BR1	BẠCH TRINH BIẾN <i>Hymenocallis littoralis</i>	238 M²
14		BR2	CÂY CÚC TÀN AN ĐỎ <i>Vernonia elliptica</i>	

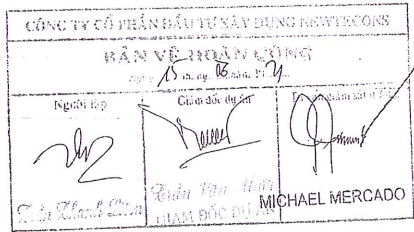

MẶT BẰNG ĐỊNH VỊ / KEY PLAN	
GHI CHÚ / NOTE:	
LÀM VIỆC / WORK	
TÊN BẢN VẼ / DRAWING TITLE	
TẦNG 4-MẶT BẰNG BỐ TRÍ CÂY BỤI LEVEL 04-PLANTING SHRUBS PLAN	
BẢN VẼ SỐ DRAWING NO	L-SS-31B
LÀM CHỈNH SỬA REVISION NO	00
NGÀY DATE	29/07/2019
TÊN FILE/ FILE NAME	L-SS-31B-LEVEL 04-PLANTING SHRUBS PLAN

1 TẦNG 4- MẶT BẰNG TRỒNG CÂY BỤI /LEVEL 4 - PLANTING SHRUBS PLAN
L-SS-31B 1 : 250



BTMJR-09-2411-19-011